



AS BUILT

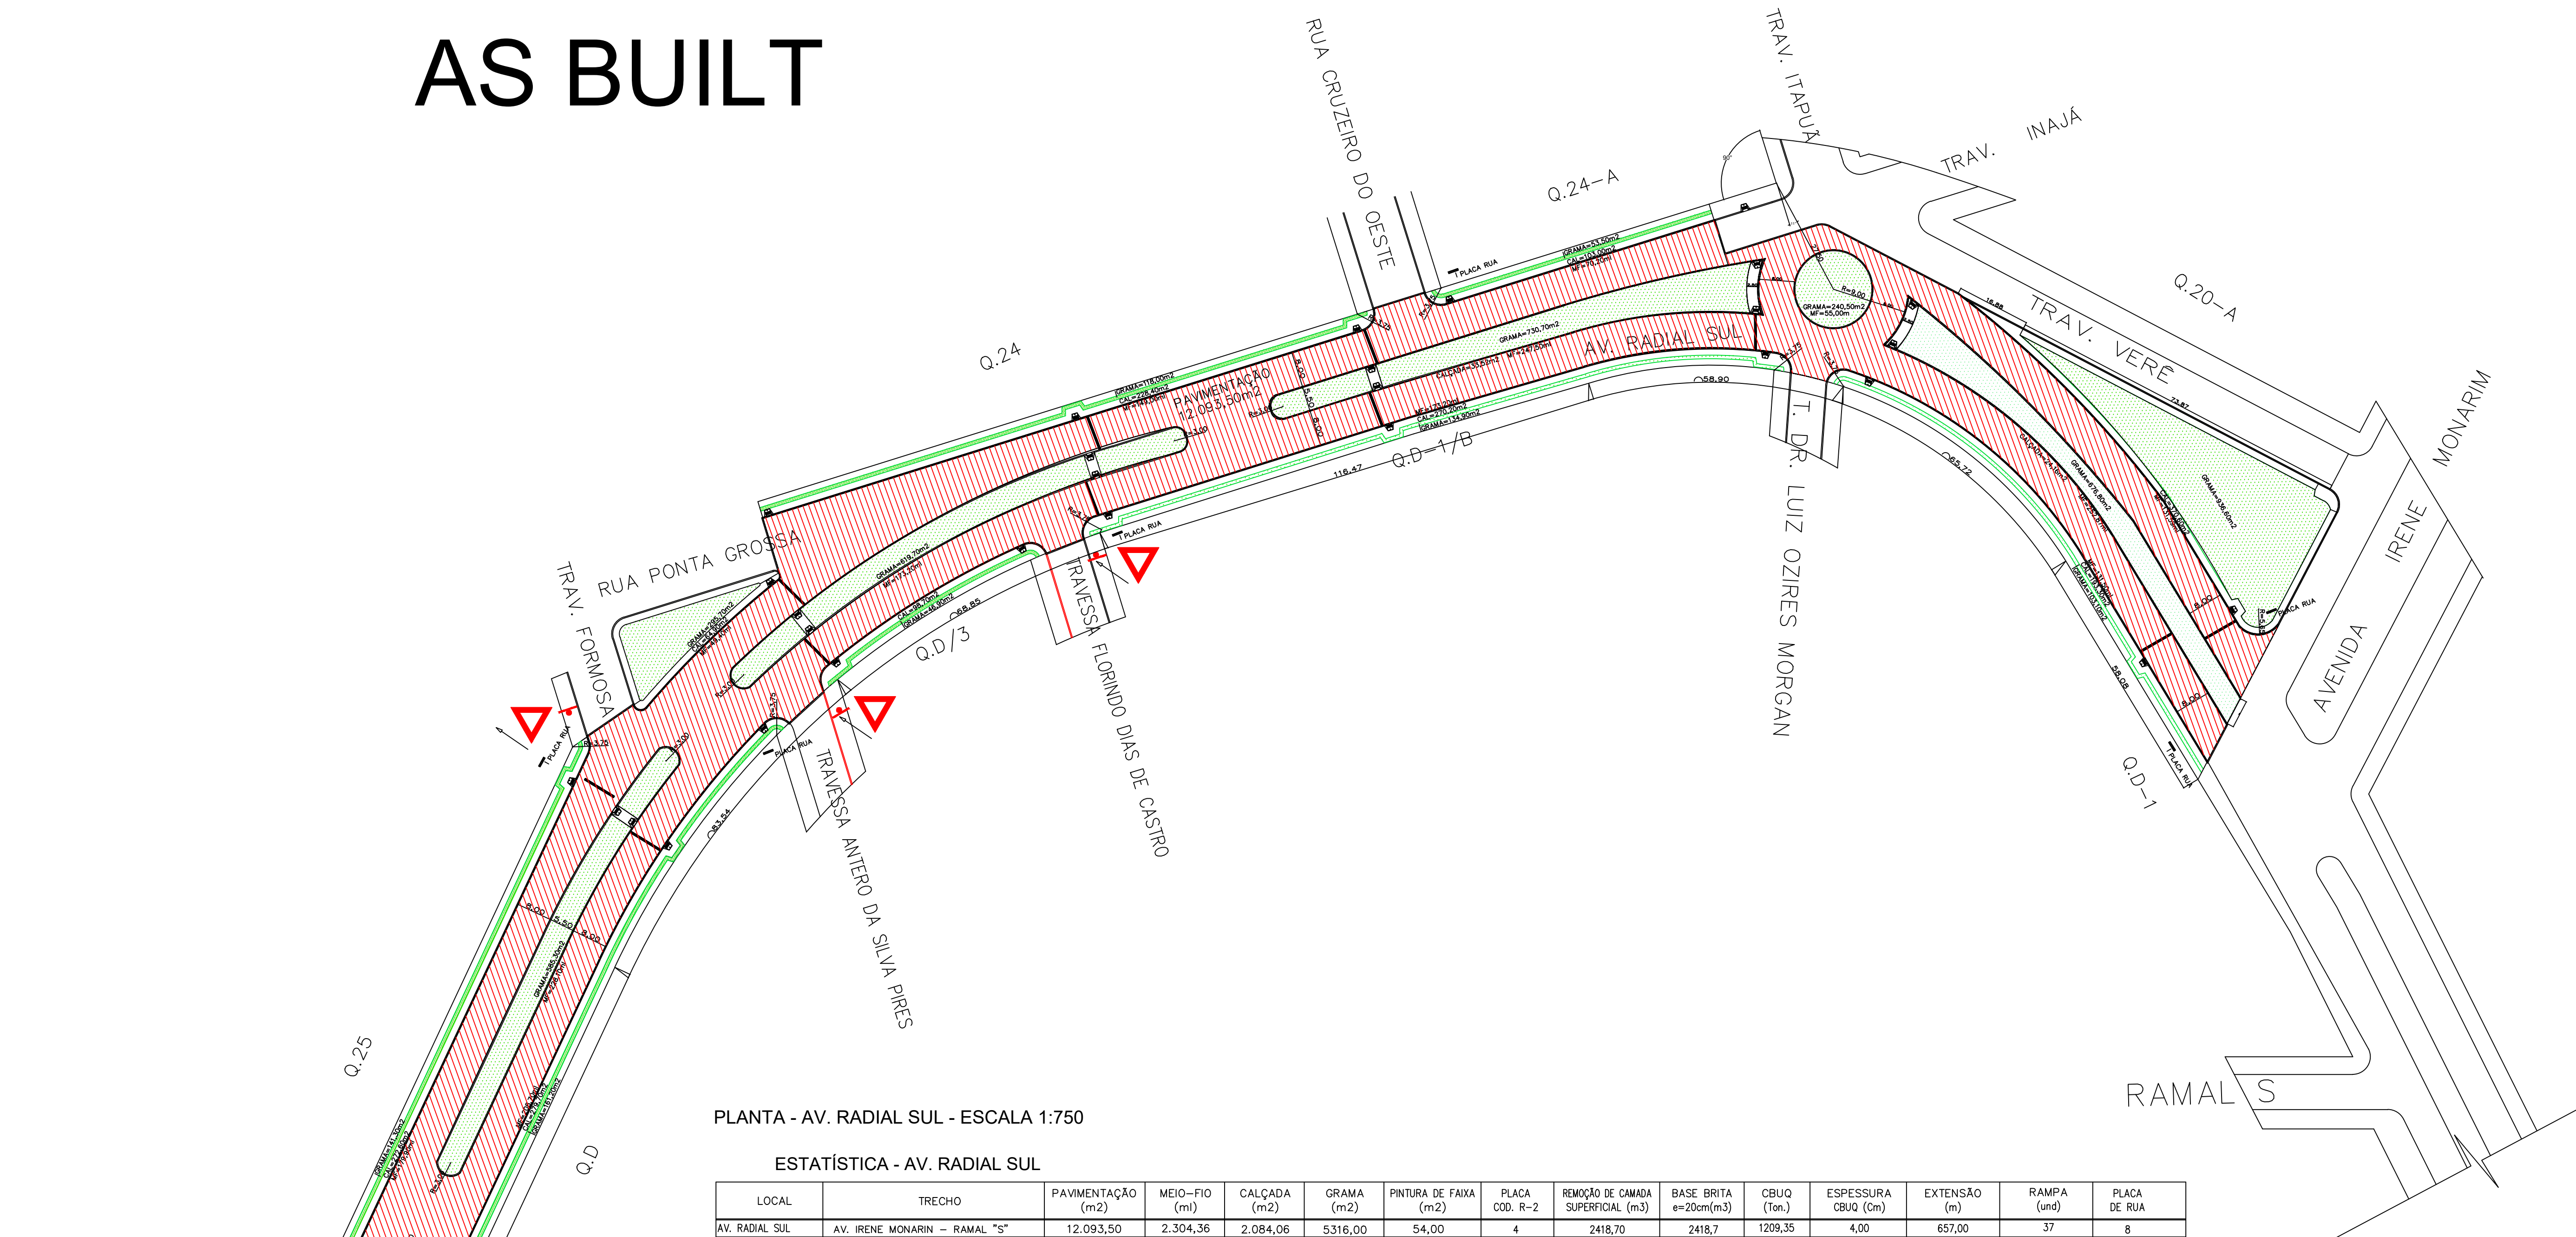

PLANTA - AV. RADIAL SUL - ESCALA 1:750


ESTATÍSTICA - AV. RADIAL SUL

LOCAL	TRECHO	PAVIMENTAÇÃO (m2)	MEIO-FIO (m)	CALÇADA (m2)	GRAMA (m2)	PINTURA DE FAIXA (m2)	PLACA COD. R-2	REMÓDIO DE CORDÃO SUPERFICIAL (m3)	BASE BRITA e=20cm(m3)	CBUQ (Ton.)	ESPESSURA CBUQ (cm)	EXTENSÃO (m)	RAMPA (m2)	PLACA DE RUA
AV. RADIAL SUL	AV. IRENE MONARIM - RAMAL "S"	12.093,50	2.304,36	2.084,06	5316,00	54,00	4	2418,70	2418,7	1209,35	4,00	657,00	37	8
EXECUTADO	AV. IRENE MONARIM - RAMAL "S"	928,03	2.190,45	131,77	0	0	0	1860,43	185,61	92,80	4,00	116,00	0	0
A EXECUTAR	AV. IRENE MONARIM - RAMAL "S"	11.165,47	113,91	1952,29	5316,00	54,00	4	558,27	2.233,09	1116,55	4,00	541,00	37	8

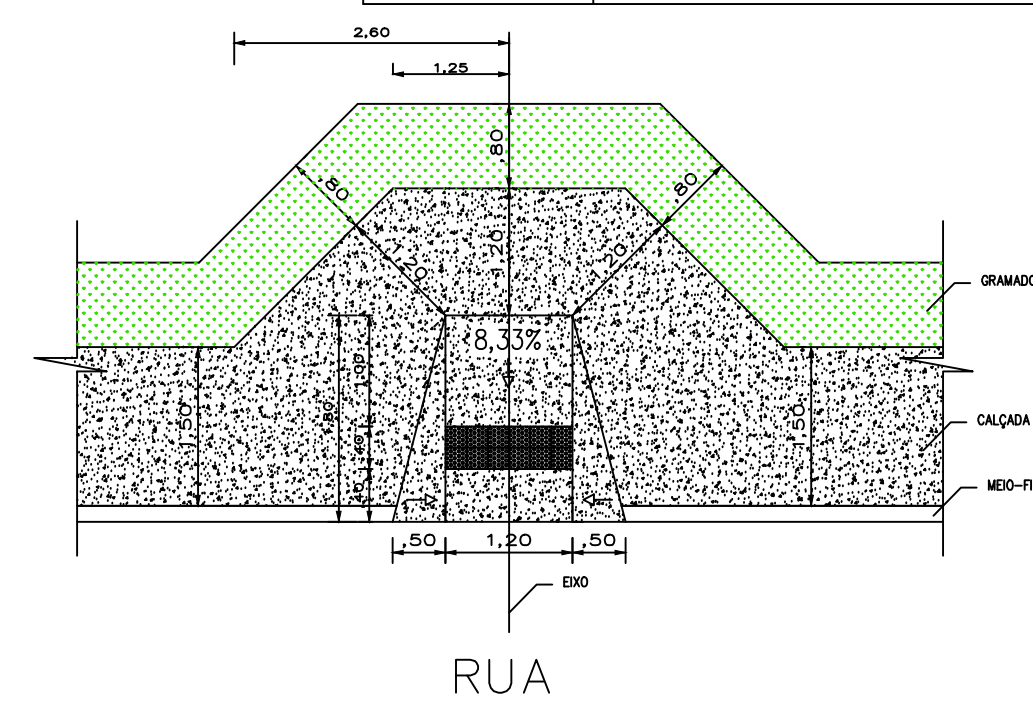


DET. DO REBAIXO NA CALÇADA
ESC. 1/50

SEÇÃO TRANSVERSAL TIPO - PISTA SIMPLES
ESCALA 1:50

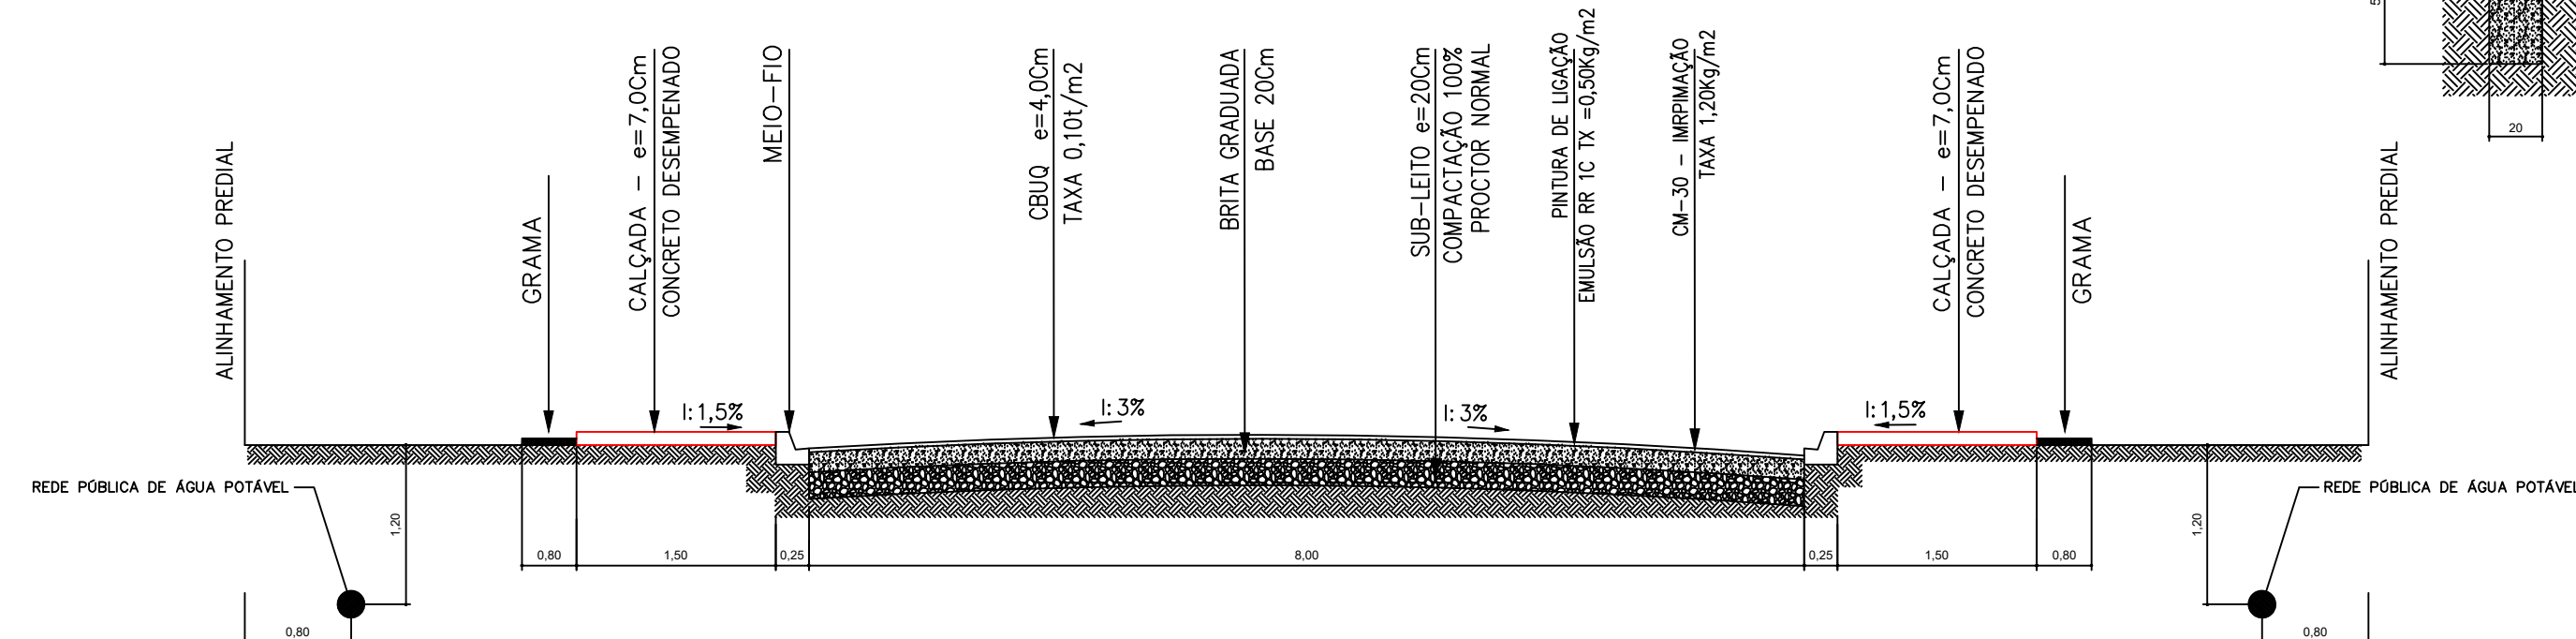

SINALIZAÇÃO VERTICAL
CÓDIGO - R2

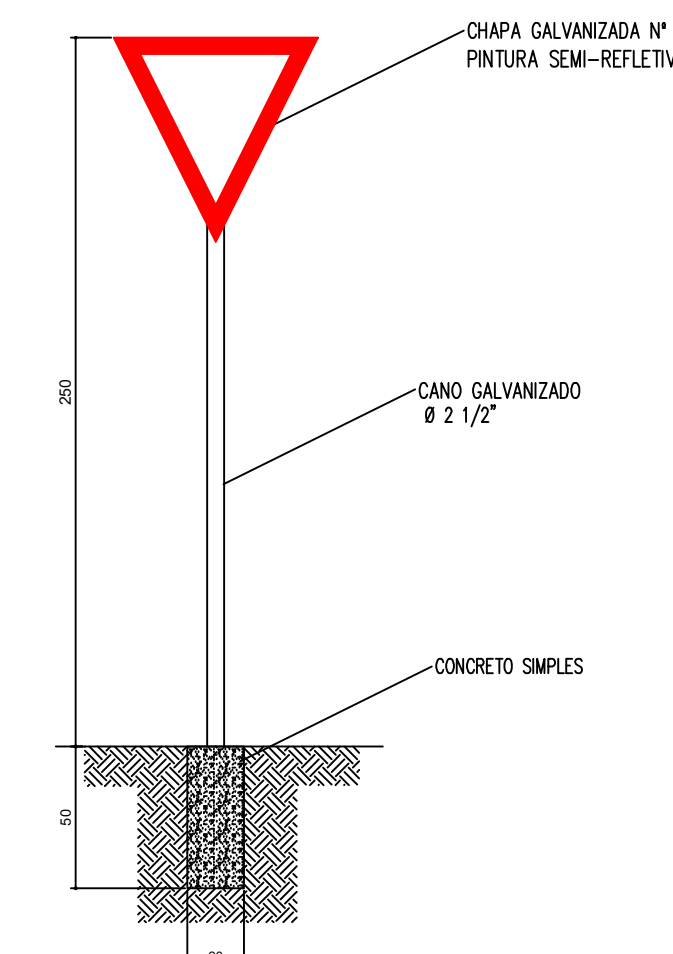

- LEGENDA
- PAVIMENTAÇÃO
 - MEIO FIO EXISTENTE
 - MEIO FIO
 - CALÇADA
 - GRAMA
 - SINALIZAÇÃO VERTICAL - PLACA COD. R-2
 - RAMPA - CALÇADA REBAIXADA

PAVIMENTAÇÃO ASFÁLTICA
AS BUILT

DISCIPLINA	PAVIMENTAÇÃO ASFÁLTICA - MEIO FIO - CALÇADAS - GRAMA E SINALIZAÇÃO VIÁRIA	
LOCAL	AV. RADIAL SUL - JARDIM PARANÁ	
PROPRIETÁRIO	MUNICÍPIO DE ASSIS CHATEAUBRIAND - PARANÁ	
FOLHA	05/05	MUNICÍPIO DE ASSIS CHATEAUBRIAND - PR
ESCALA	INDICADA	RESPONSÁVEL TÉCNICO
DATA	DEZ/15	