




ESTATÍSTICA - RUA COPENHAGUE														
RUA COPENHAGUE	RUA FRANÇA – AV. RADIAL SUL	1.561,31	379,40	573,36	301,88	11,12	01	234,20	234,20	156,13	0,00	192,39	02	8
EXECUTADO	RUA FRANÇA – AV. RADIAL SUL	1.561,31	379,40	573,36	241,50	0	0	234,20	234,20	156,13	0,00	192,39	0	8
A EXECUTAR	RUA FRANÇA – AV. RADIAL SUL	0,00	0,00	0,00	60,38	11,12	01	0,00	0,00	0,00	--	--	02	0,00




ESTATÍSTICA - TRAV. VIENA														
LOCAL	TRECHO	PAVIMENTAÇÃO (m2)	MEIO-FIO (m)	CALÇADA (m2)	GRAMA (m2)	PINTURA DE FAIXA (m2)	PLACA COD. R-2	REMOÇÃO DE CAMADA SUPERFICIAL (m3)	BASE BRITA e=15cm(m3)	CBUQ (Ton.)	ESPESSURA CBUQ (cm)	EXTENSÃO (m)	PLACA DE RUA	RAMPA (und)
TRAV. VIENA	RUA FRANÇA – AV. RADIAL SUL	1.275,55	326,94	480,68	261,64	5,56	01	191,33	191,33	127,56	4,00	164,94	02	4
EXCUTADO	RUA FRANÇA – AV. RADIAL SUL	1.275,55	326,94	480,68	235,48	0	0	191,33	191,33	127,56	4,00	164,94	0	4
À EXECUTAR	RUA FRANÇA – AV. RADIAL SUL	0,00	0,00	0,00	26,16	5,56	01	0,00	0,00	0,00	-	-	02	0,00

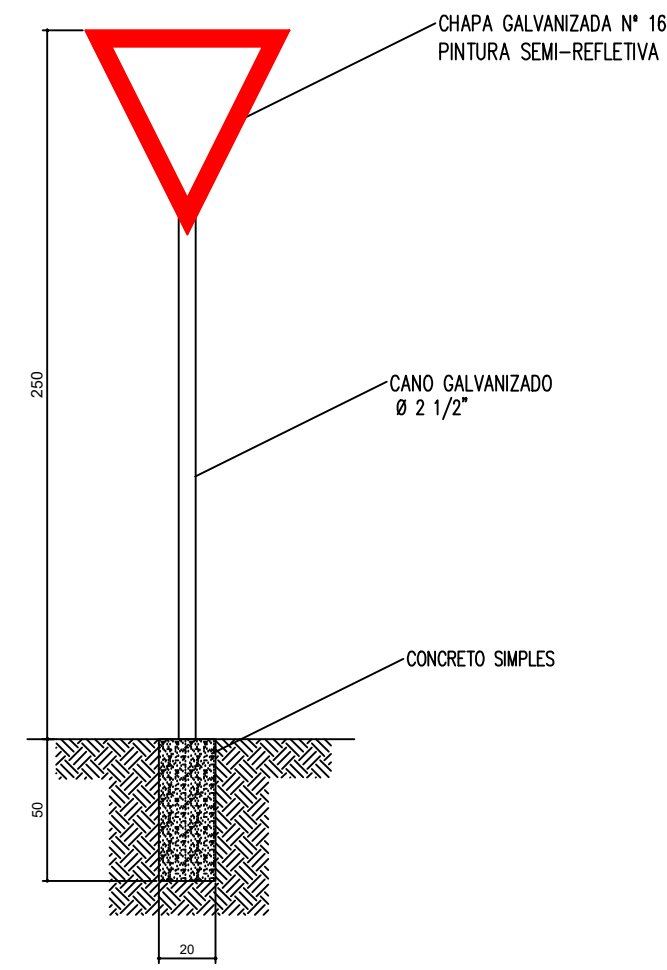


LEGENDA


- | | |
|---|--------------|
|  | PAVIMENTAÇÃO |
|  | MEIO FIO |
|  | CALÇADA |
|  | GRAMA |
-
- | | |
|---|---------------------------------------|
|  | SINALIZAÇÃO VERTICAL - PLACA COD. R-2 |
|  | RAMPA - CALÇADA REBAIXADA |

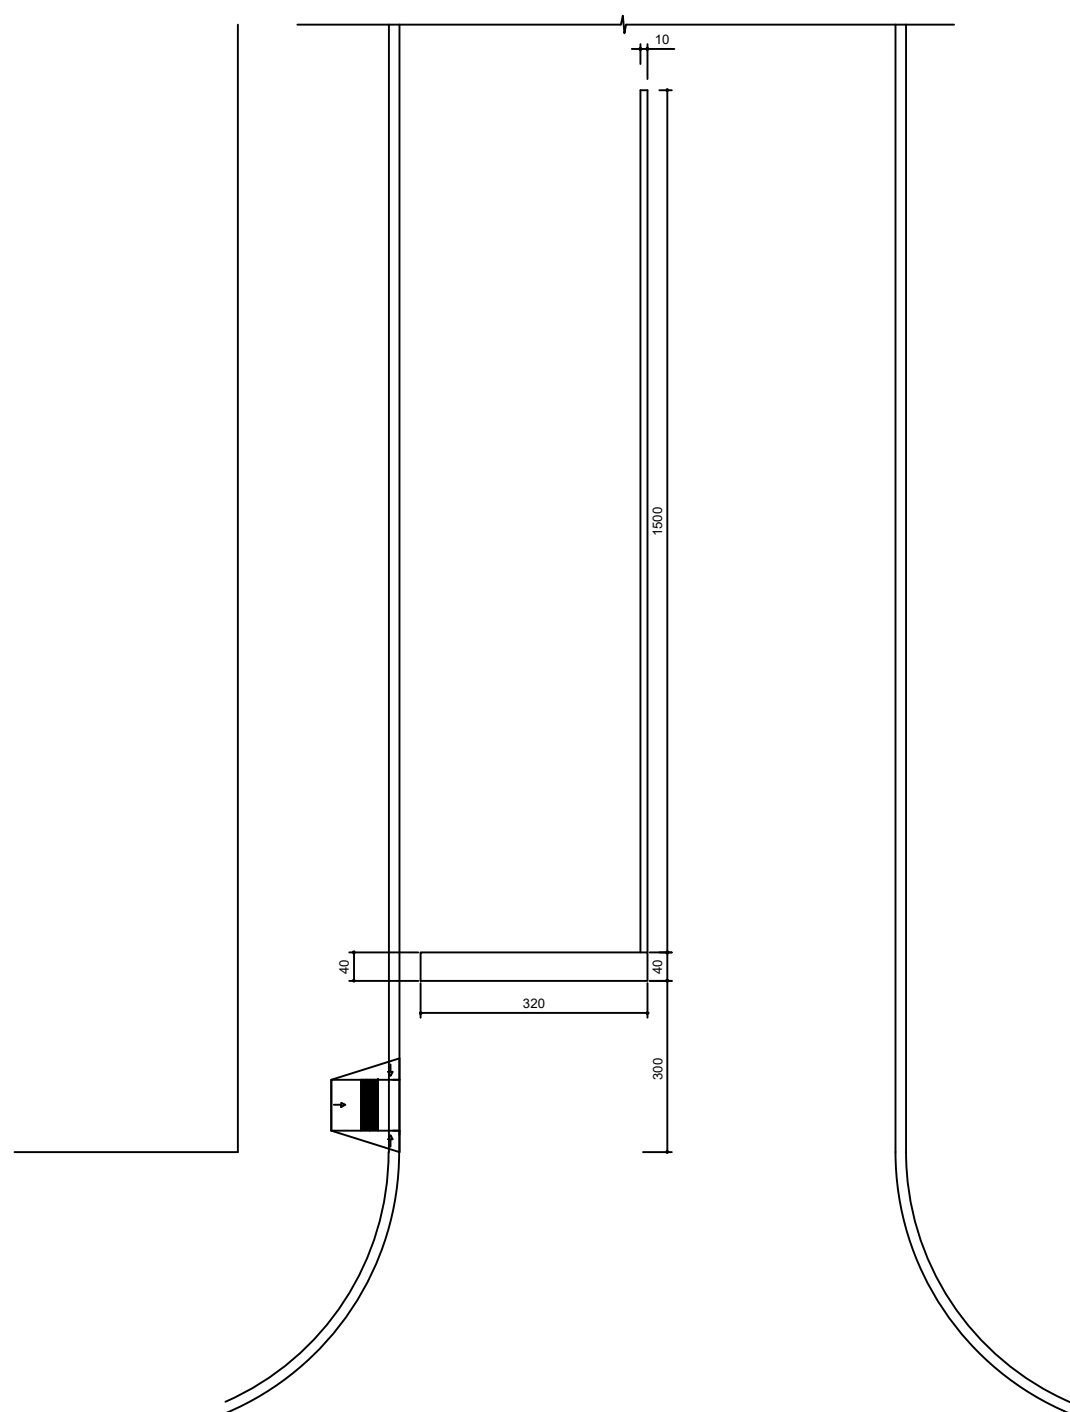


PINTURA DE FAIXA - PISTA SIMPLES (RUAS)
FAIXA BRANCA A=1,28m²
FAIXA AMARELA A=1,50m²

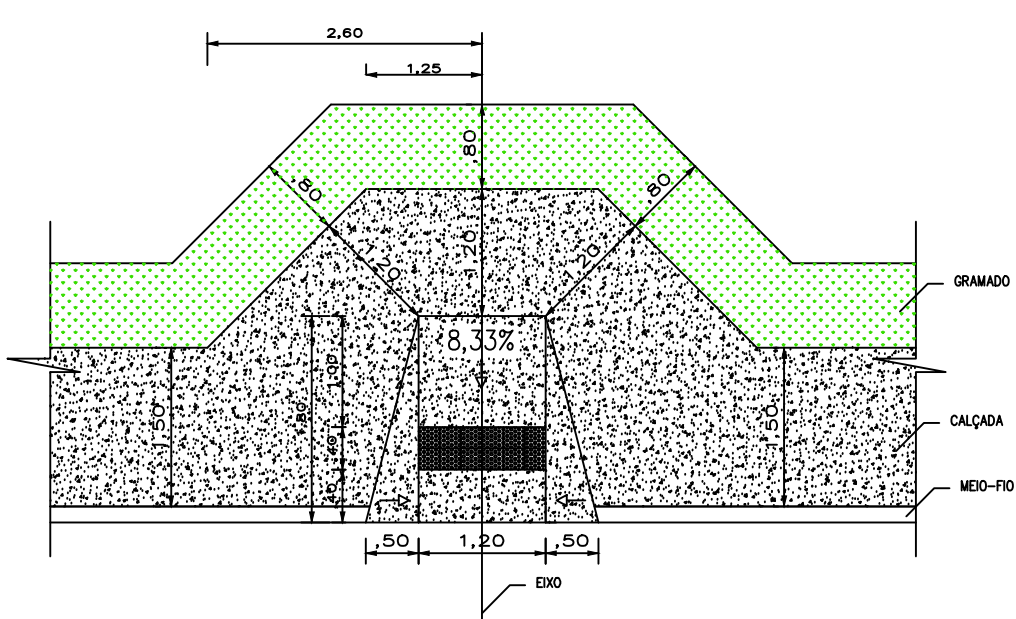

RUA
DET. DO REBAIXO NA CALÇADA
ESC. 1/50

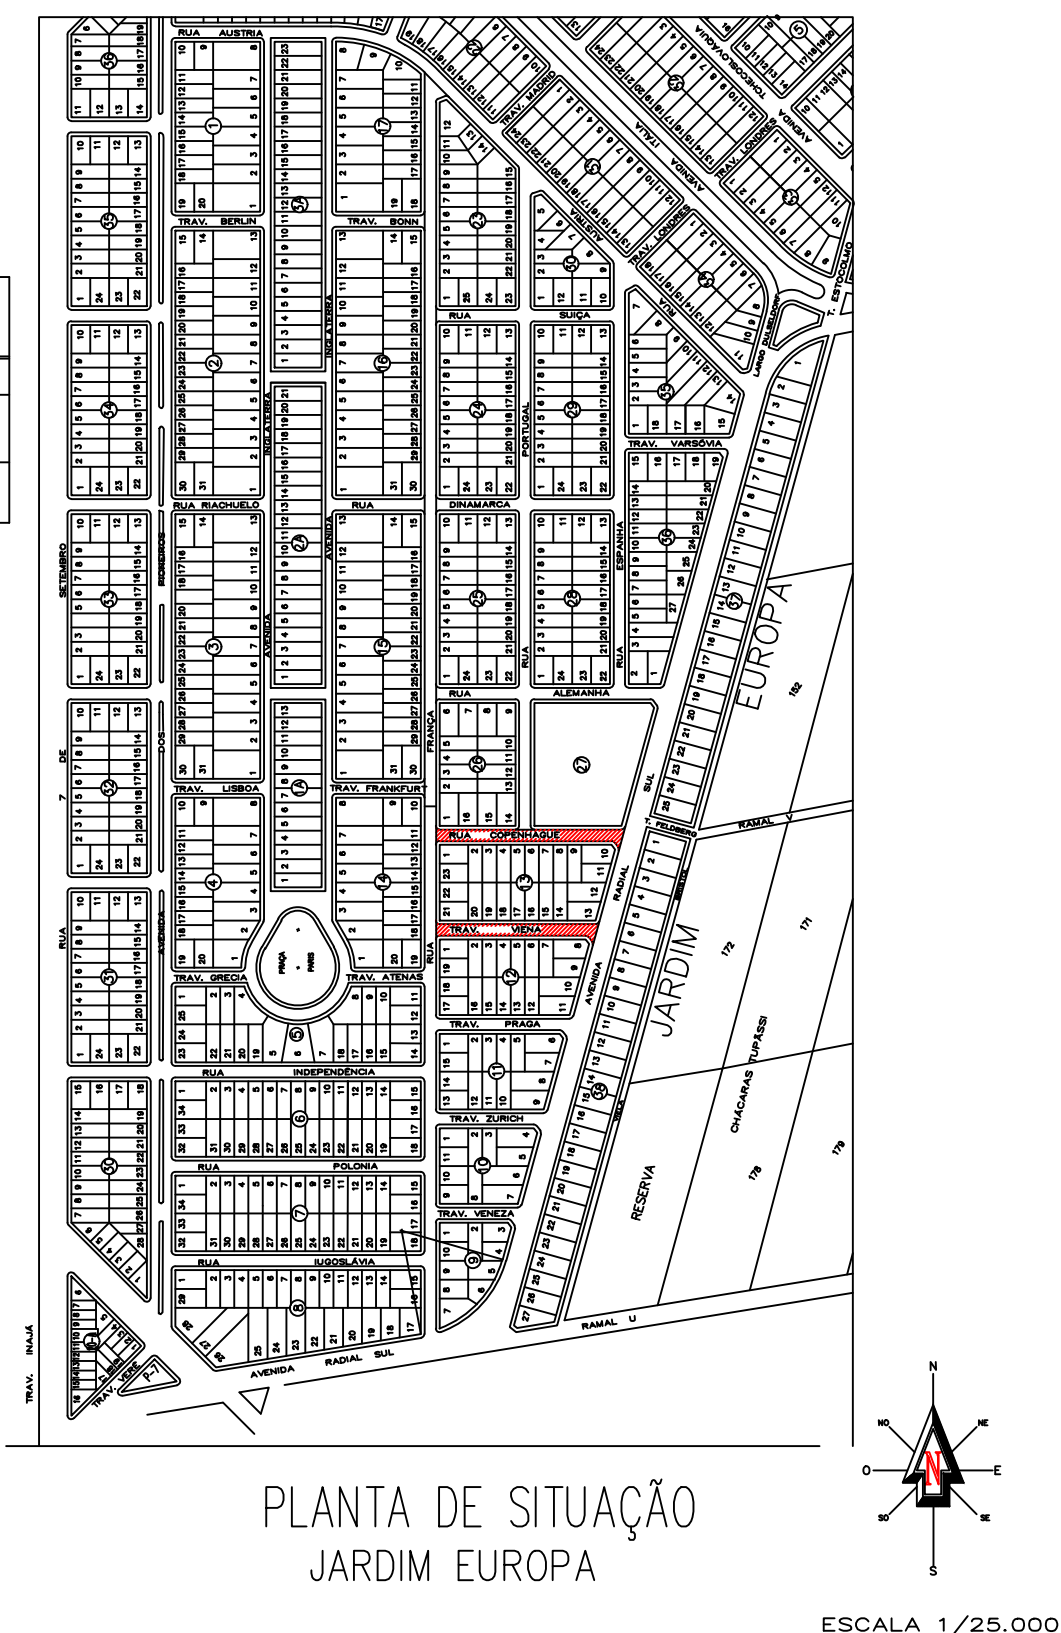

ESCALA 1/25.000

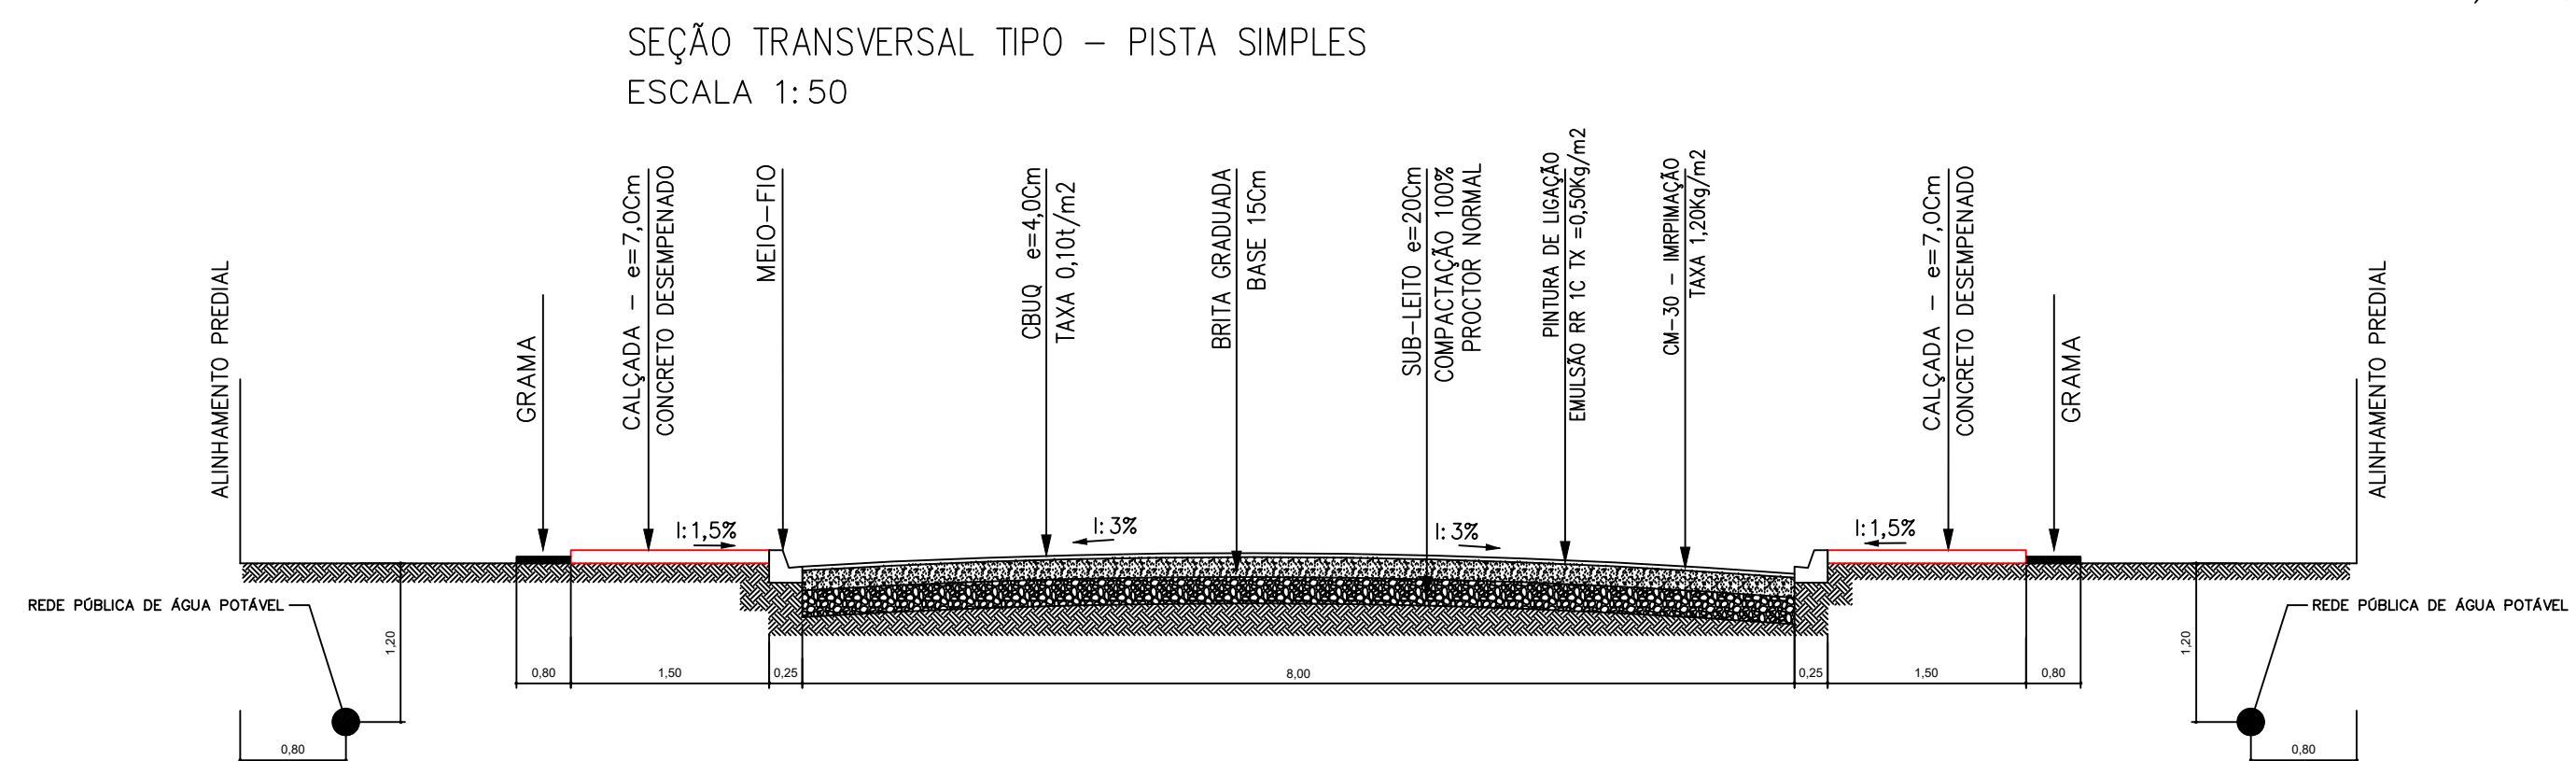

PAVIMENTAÇÃO ASFÁLTICA - AS BUILT

DESCRIÇÃO	PAVIMENTAÇÃO ASFÁLTICA - MEIO FIO - CALÇADAS - GRAMA E SINALIZAÇÃO VIÁRIA	
LOCAL	RUA COPENHAGUE E TRAVESSA VIENA - JARDIM EUROPA	
PROPRIETÁRIO	MUNICÍPIO DE ASSIS CHATEAUBRIAND - PARANÁ	
FOLHA	MUNICÍPIO DE ASSIS CHATEAUBRIAND - PR	RESPONSÁVEL TÉCNICO
04/09		
ESCALA		
INDICADA		
DATA		
DEZ/2015		