




PLANTA - RUA CRUZEIRO DO OESTE - ESCALA 1:750

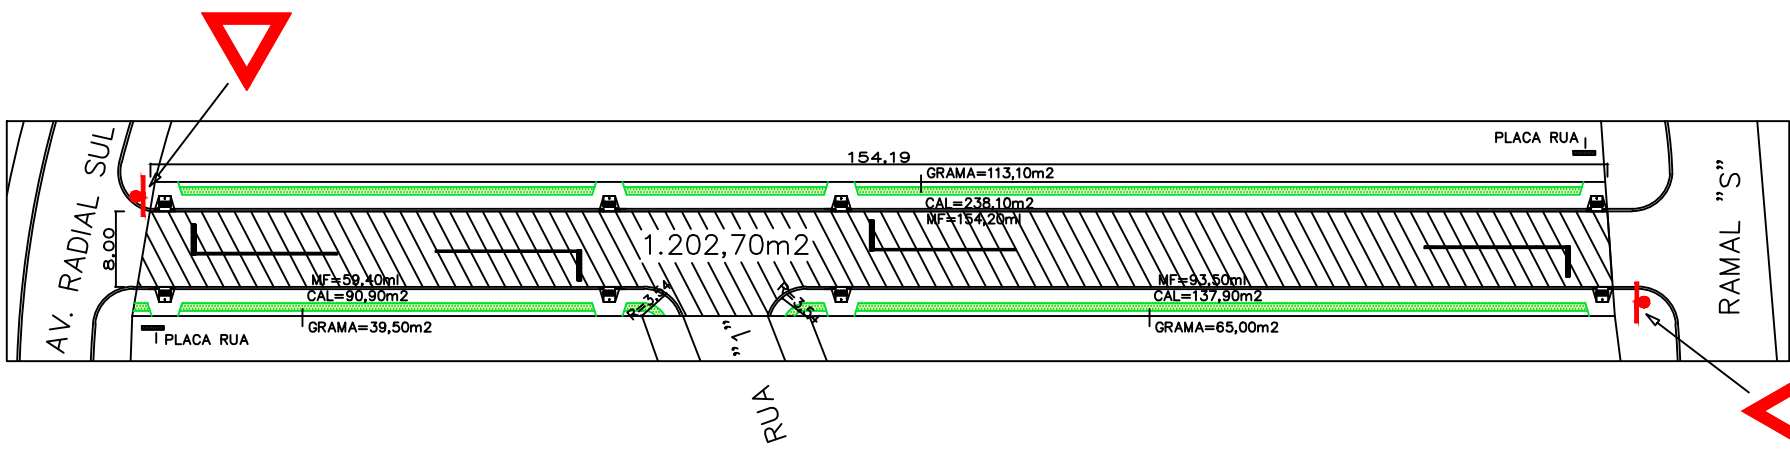


PLANTA - TRAV. DR. LUIZ OZIREZ - ESCALA 1:750

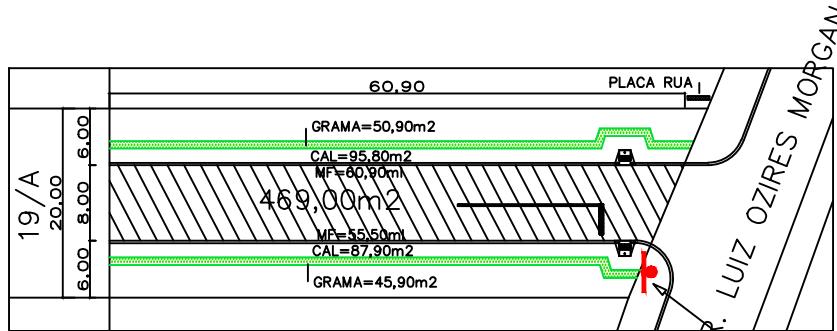


PLANTA - RUA "1" - ESCALA 1:750

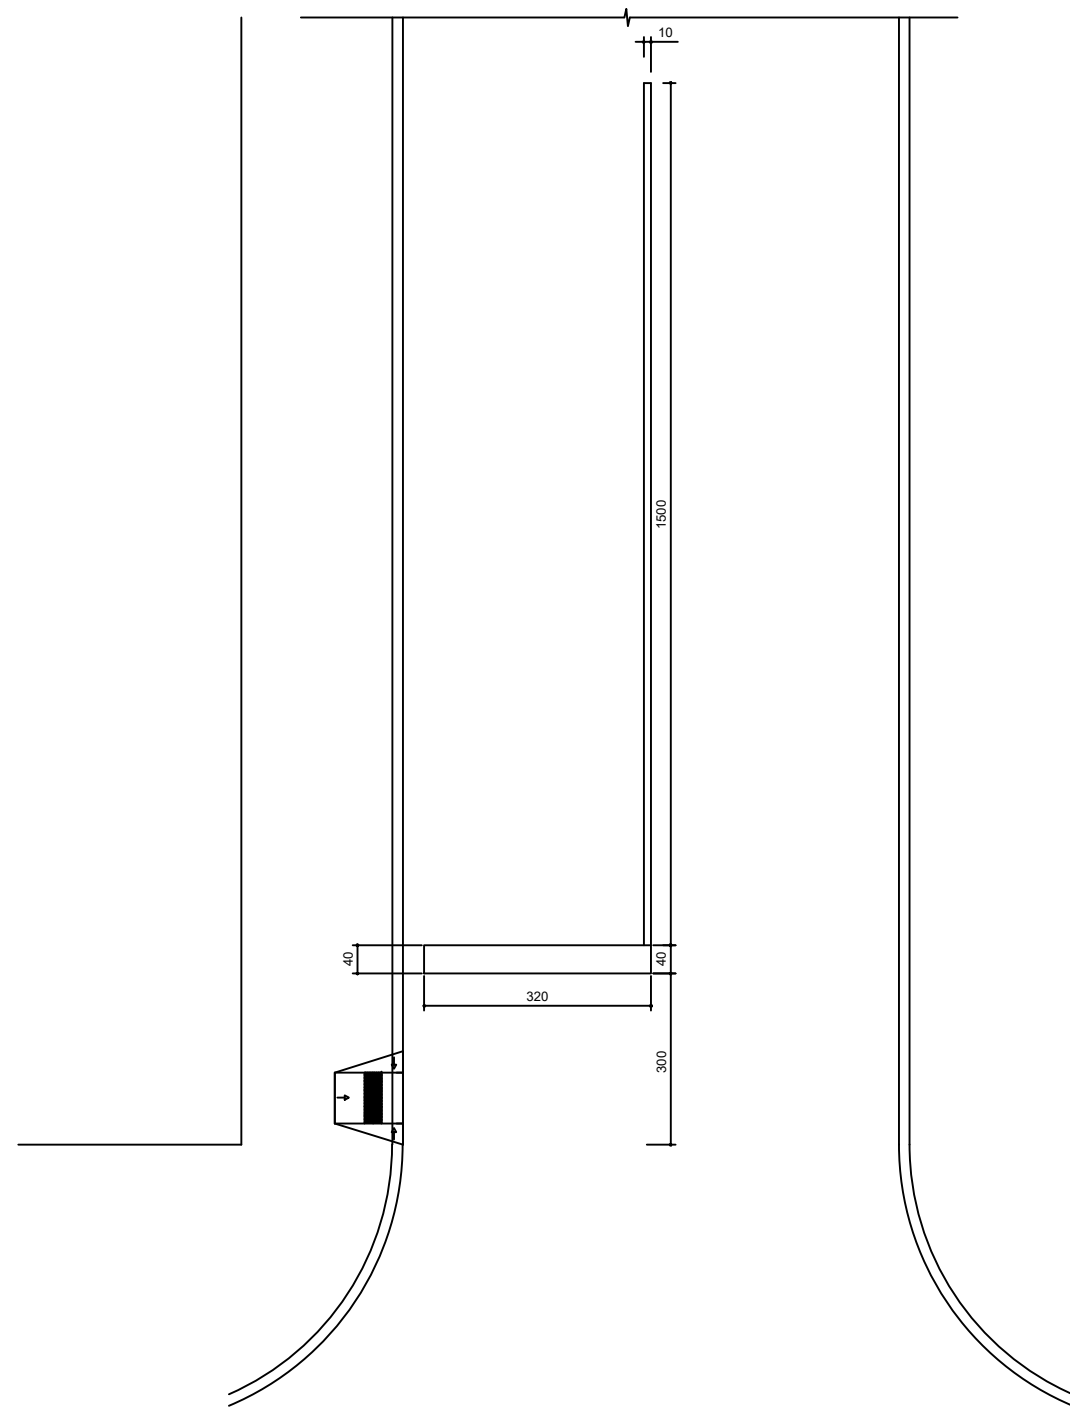



PINTURA DE FAIXA - PISTA SIMPLES (RUAS)
FAIXA BRANCA A=1,28m2
FAIXA AMARELA A=1,50m2

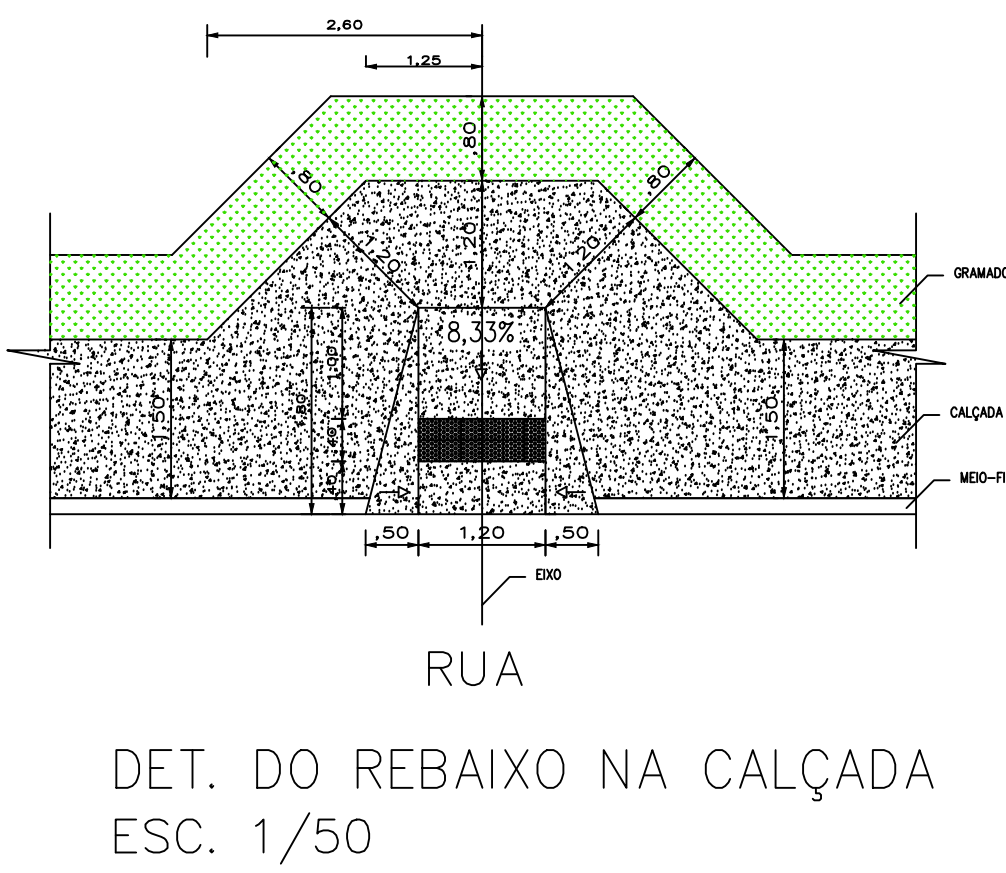

DET. DO REBAIXO NA CALÇADA
ESC. 1/50

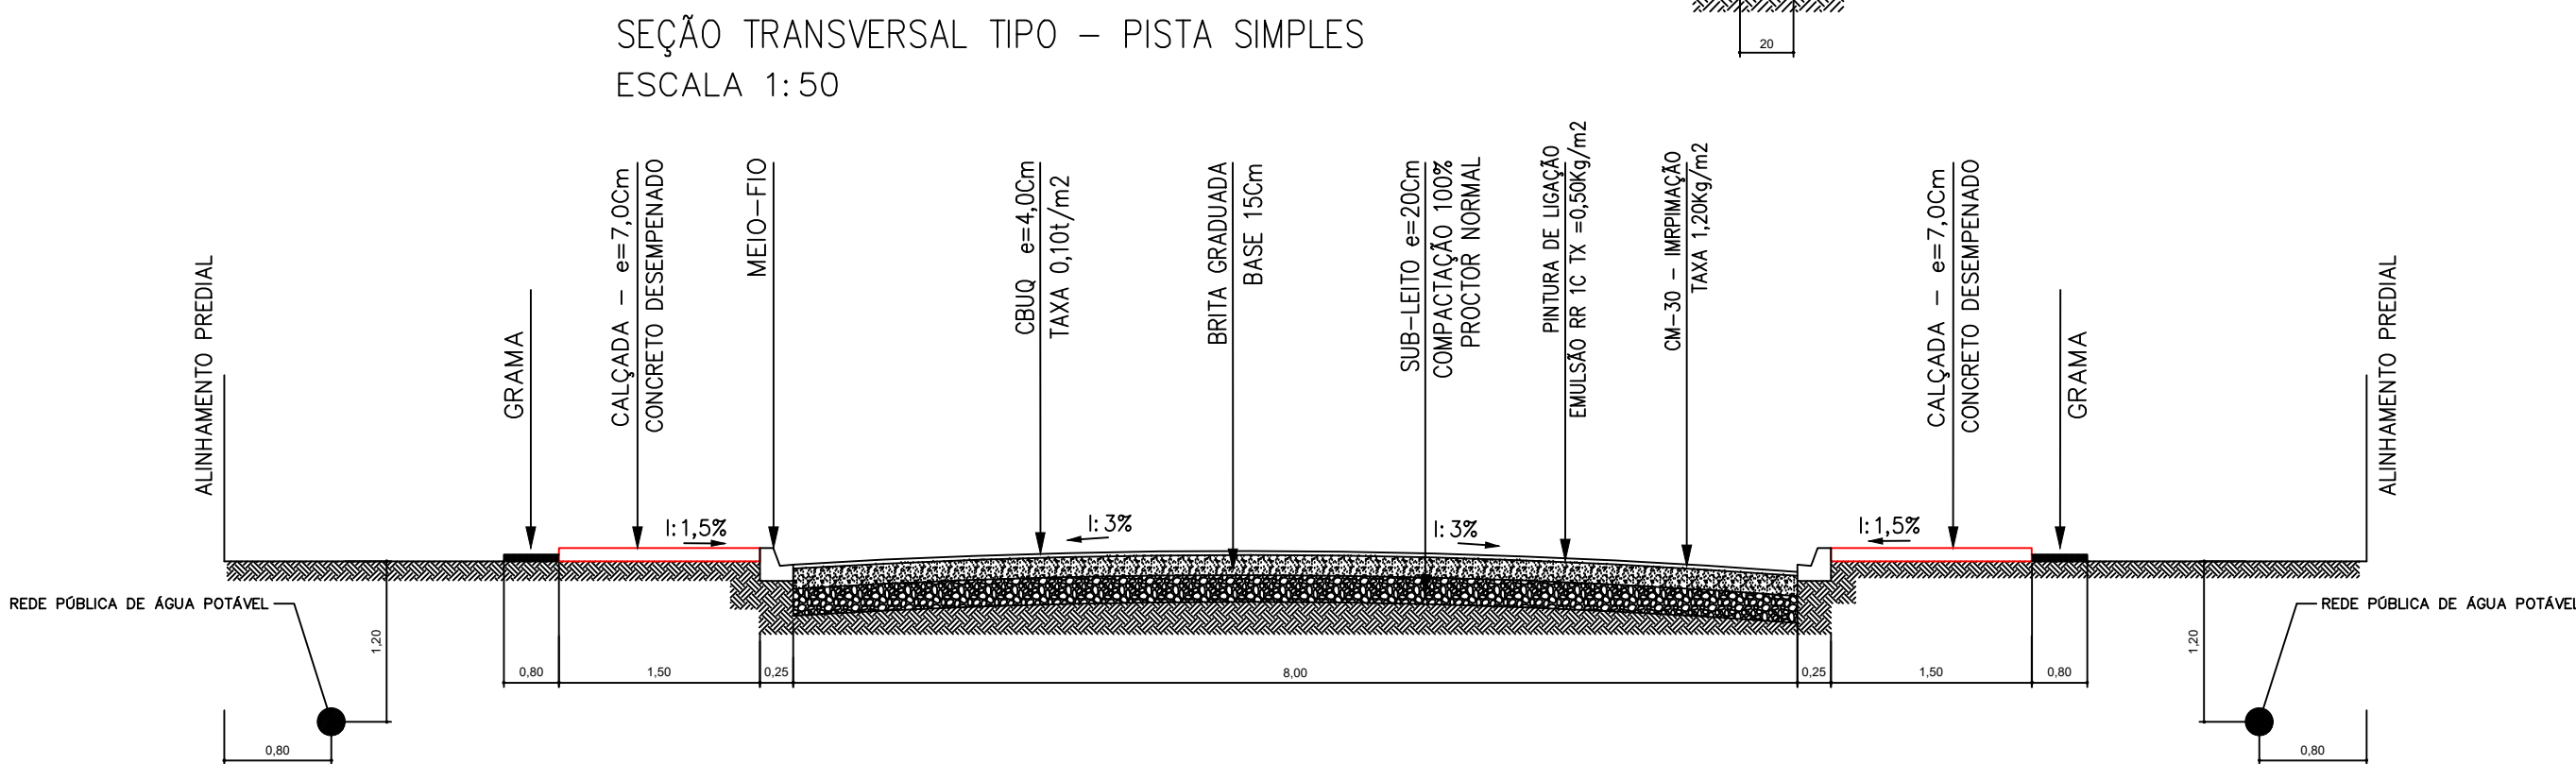

SINALIZAÇÃO VERTICAL
CÓDIGO - R2

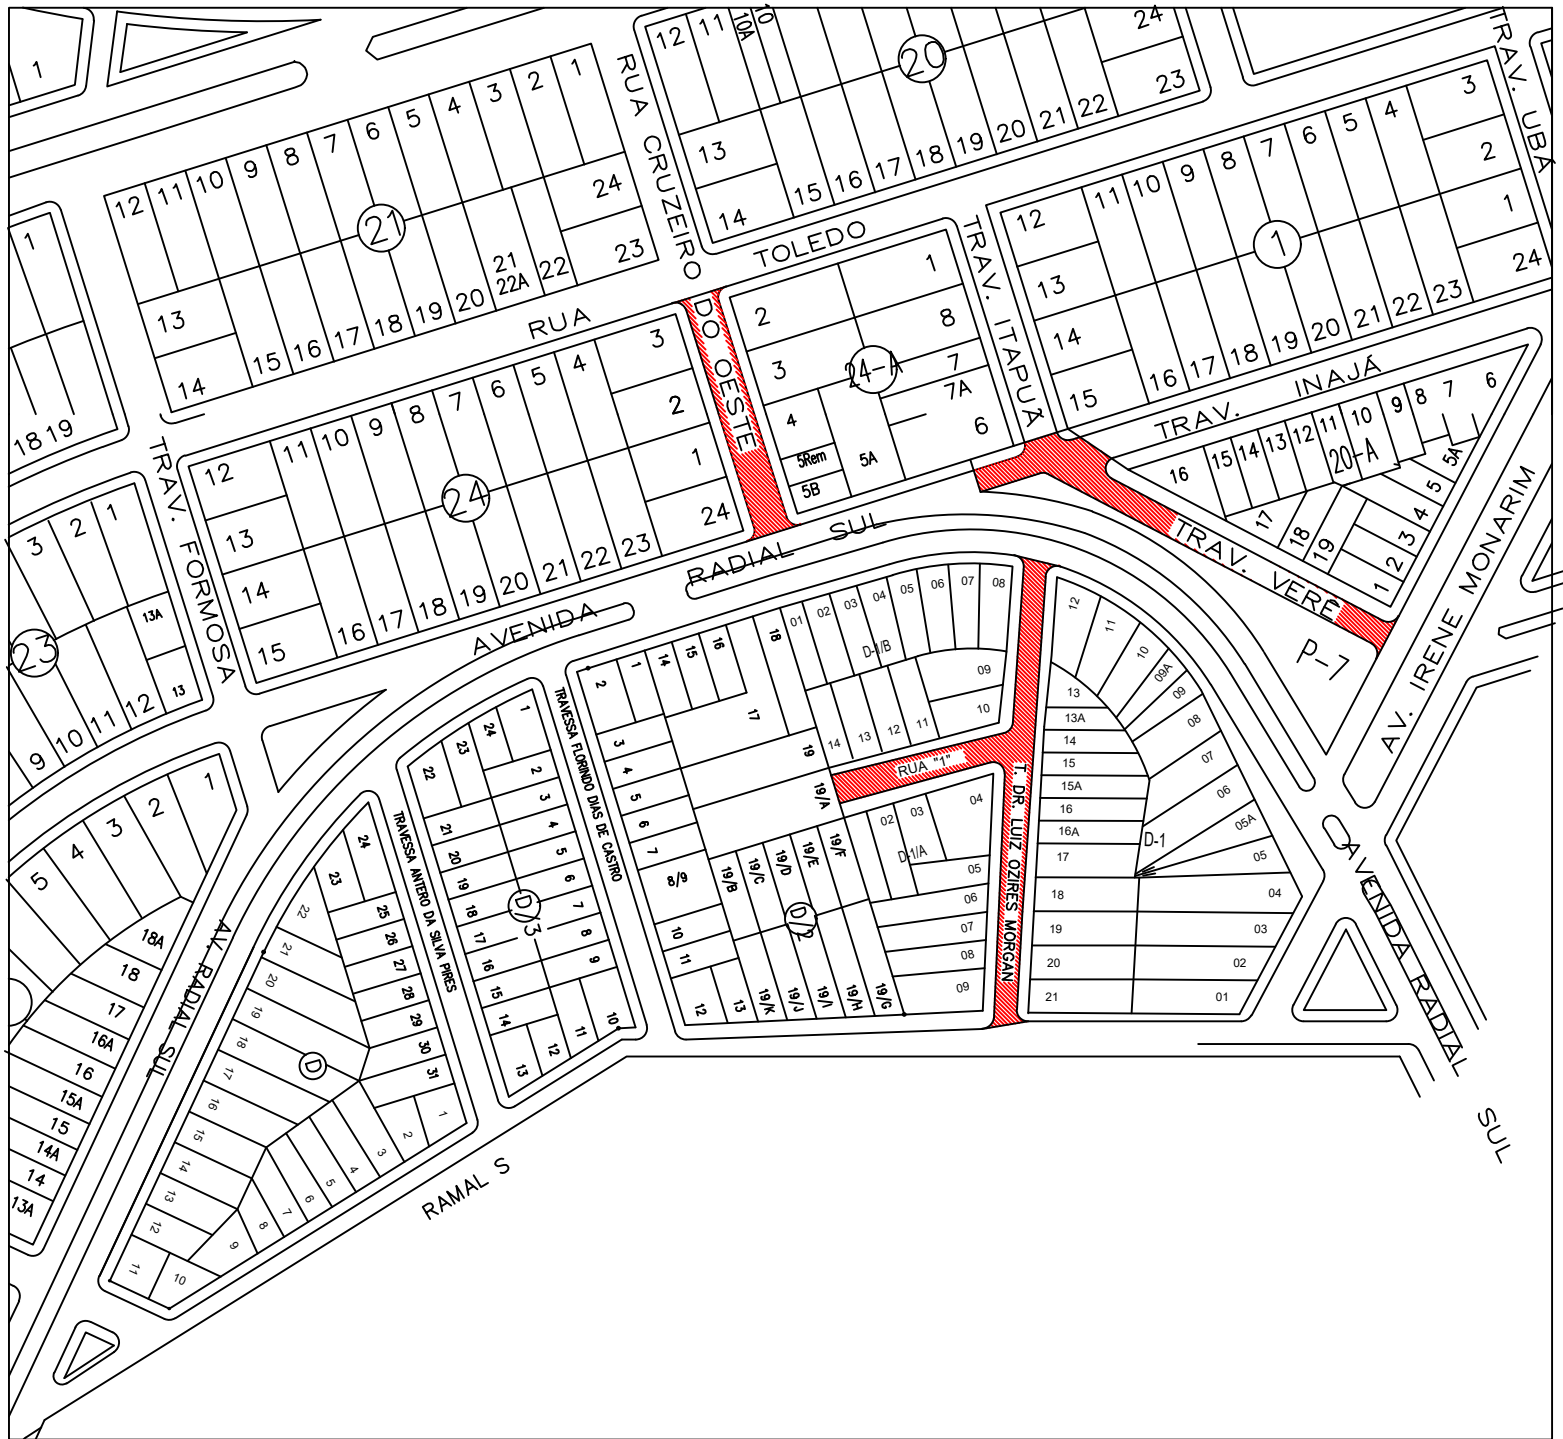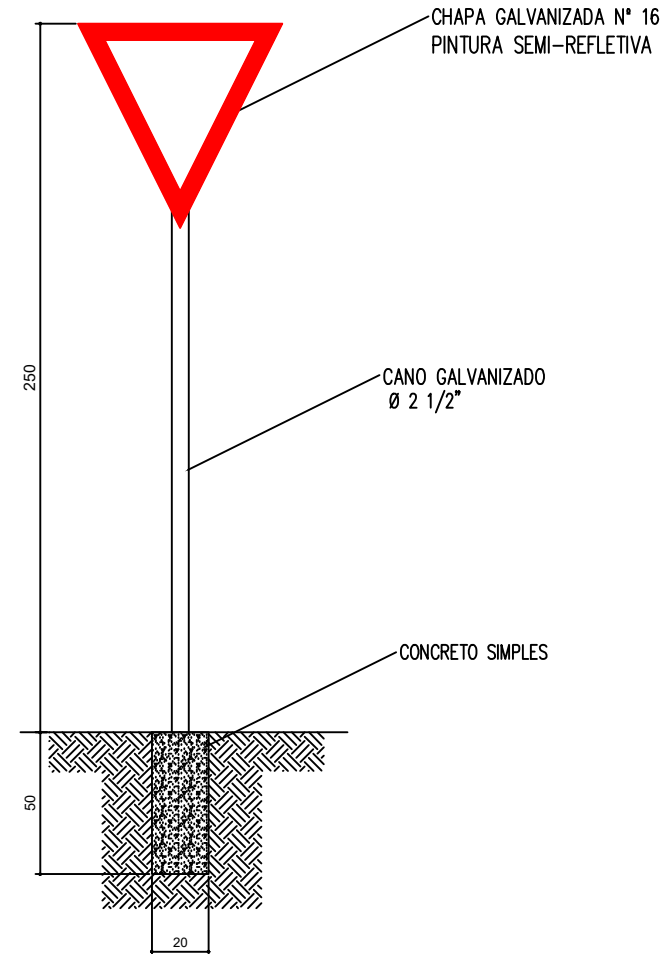

LEGENDA

- PAVIMENTAÇÃO
- MEIO FIO
- CALÇADA
- GRAMA
- SINALIZAÇÃO VERTICAL - PLACA COD. R-2
- RAMPA - CALÇADA REBAIXADA

PAVIMENTAÇÃO ASFÁLTICA - AS BUILT

DISCRIMINAÇÃO		
PAVIMENTAÇÃO ASFÁLTICA - MEIO FIO - CALÇADAS - GRAMA E SINALIZAÇÃO VIÁRIA		
LOCAL		
RUA CRUZEIRO DO OESTE, TRAV. DR. LUIZ OZIREZ E RUA "1" - JARDIM PARANÁ		
PROPRIETÁRIO		
MUNICÍPIO DE ASSIS CHATEAUBRIAND - PARANÁ		
FOLHA	03/05	RESPONSÁVEL TÉCNICO
ESCALA		
DATA	DEZ/15	