



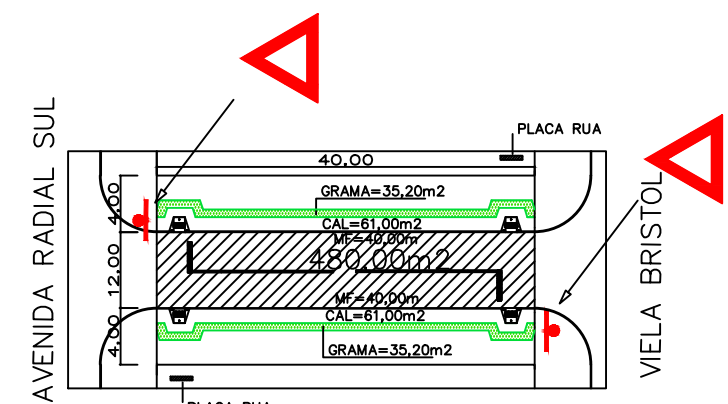

PLANTA - TRAV. FELDBERG - ESCALA 1:750


ESTATÍSTICA - TRAV. FELDBERG												
LOCAL	TRECHO	PAVIMENTAÇÃO (m2)	MEIO-FIO (m)	CALÇADA (m2)	GRAMA (m2)	PINTURA DE FAIXA (m2)	PLACA COD. R-2	REMOÇÃO DE CAMADA SUPERFICIAL (m3)	BASE BRITA e=15cm(m3)	CBUQ (ton.)	ESPESSURA CBUQ (cm)	EXTENSÃO (m)
TRAV. FELDBERG	AV. RADIAL SUL – VELA BRISTOL	480,00	80,00	122,00	70,40	8,76	02	72,00	72,00	48,00	4,00	40,00
EXECUTADO	AV. RADIAL SUL – VELA BRISTOL	480,00	80,00	122,00	0	0	0	72,00	72,00	48,00	4,00	40,00
A EXECUTAR	AV. RADIAL SUL – VELA BRISTOL	0,00	0,00	0,00	70,40	8,76	02	0	0	0	–	–

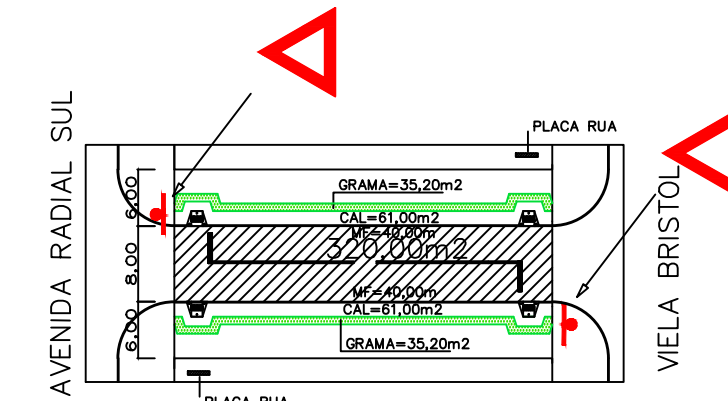

PLANTA - TRAV. "X" - ESCALA 1:750


ESTATÍSTICA - TRAV. "X"												
LOCAL	TRECHO	PAVIMENTAÇÃO (m2)	MEIO-FIO (m)	CALÇADA (m2)	GRAMA (m2)	PINTURA DE FAIXA (m2)	PLACA COD. R-2	REMOÇÃO DE CAMADA SUPERFICIAL (m3)	BASE BRITA e=15cm(m3)	CBUQ (ton.)	ESPESSURA CBUQ (cm)	EXTENSÃO (m)
TRAV. "X"	AV. RADIAL SUL – VELA BRISTOL	320,00	80,00	122,00	70,40	5,56	02	48,00	48,00	32,00	4,00	40,00
EXECUTADO	AV. RADIAL SUL – VELA BRISTOL	320,00	76,00	0,00	0,00	0	0	48,00	48,00	32,00	4,00	40,00
A EXECUTAR	AV. RADIAL SUL – VELA BRISTOL	0,00	4,00	122,00	70,40	5,56	02	0,00	0,00	0,00	–	–

SINALIZAÇÃO VERTICAL
CÓDIGO – R2

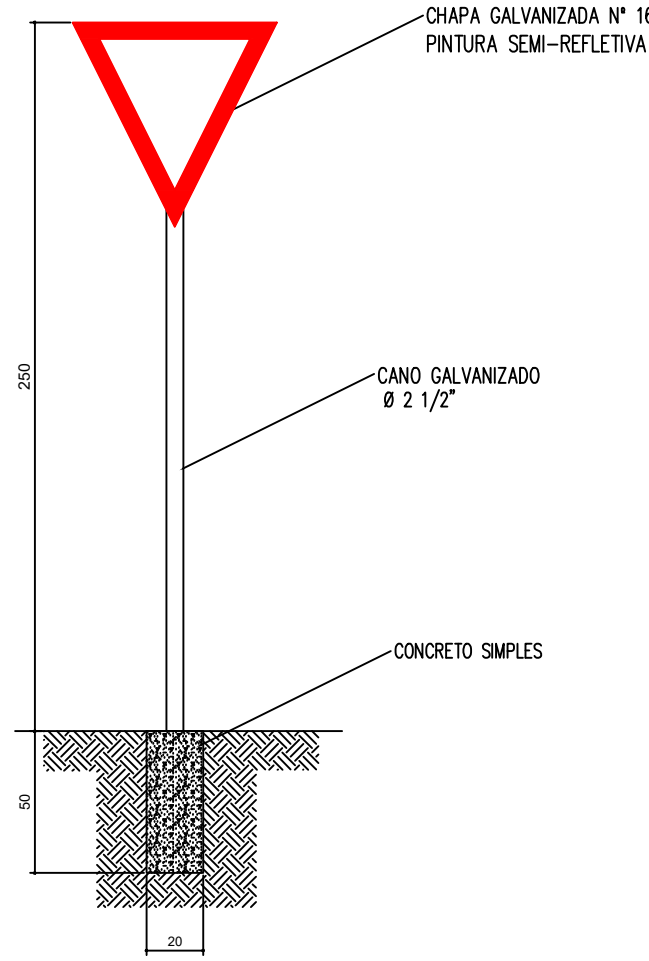


LEGENDA

- PAVIMENTAÇÃO
- MEIO FIO
- CALÇADA
- GRAMA
- SINALIZAÇÃO VERTICAL – PLACA COD. R-2
- RAMPA – CALÇADA REBAIXADA


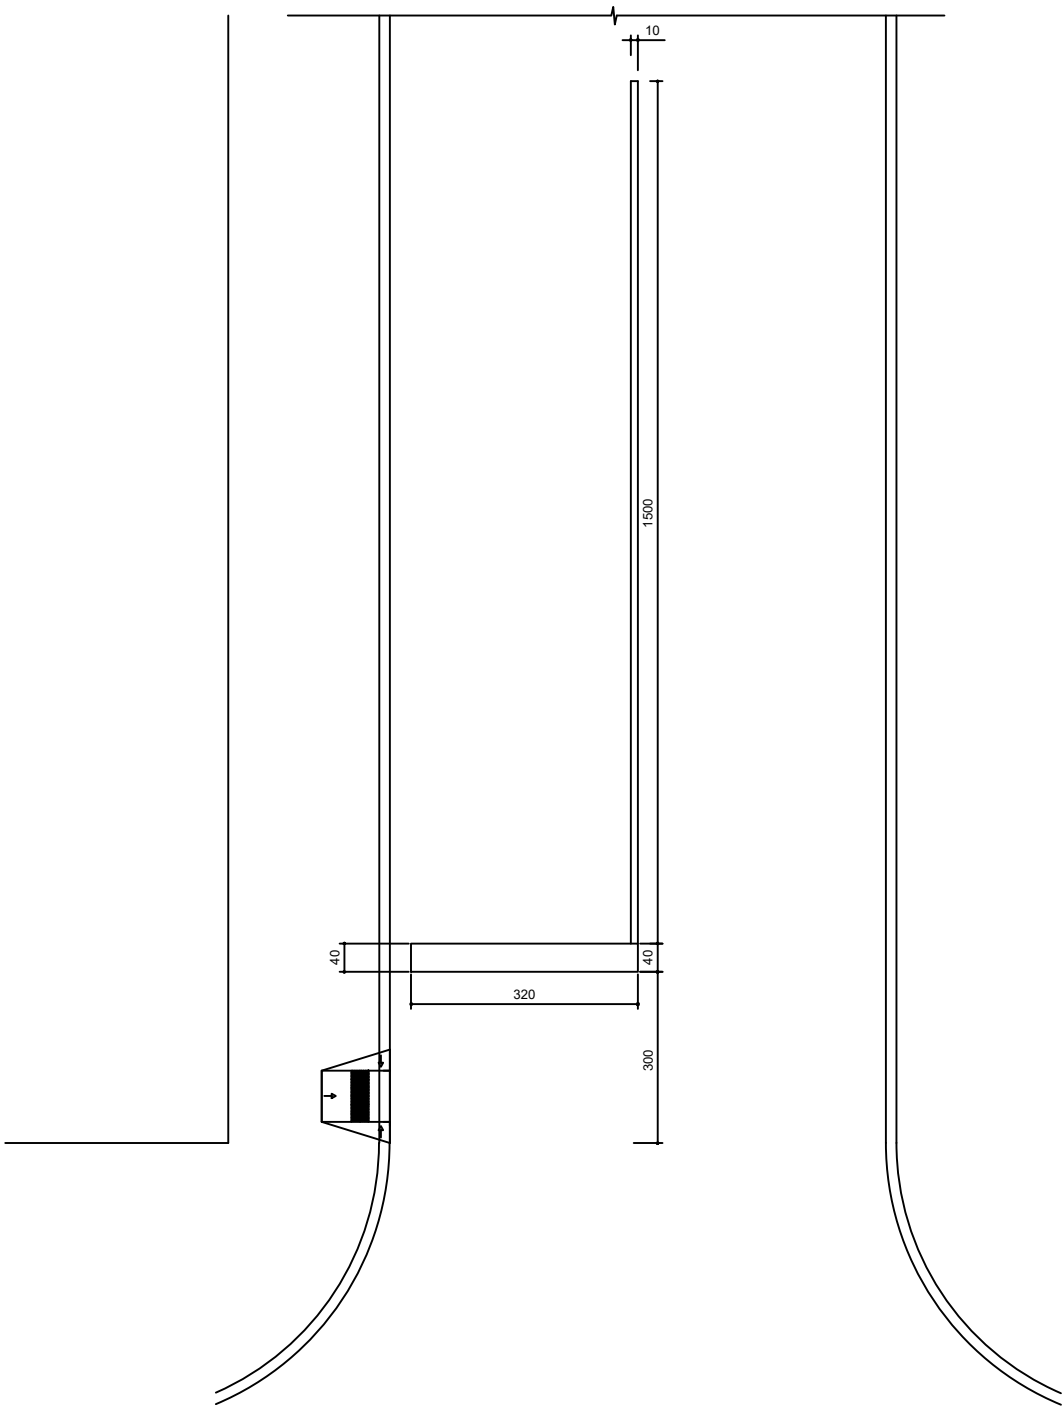


PINTURA DE FAIXA – PISTA SIMPLES (RUAS)
FAIXA BRANCA A=1,28m2
FAIXA AMARELA A=1,50m2

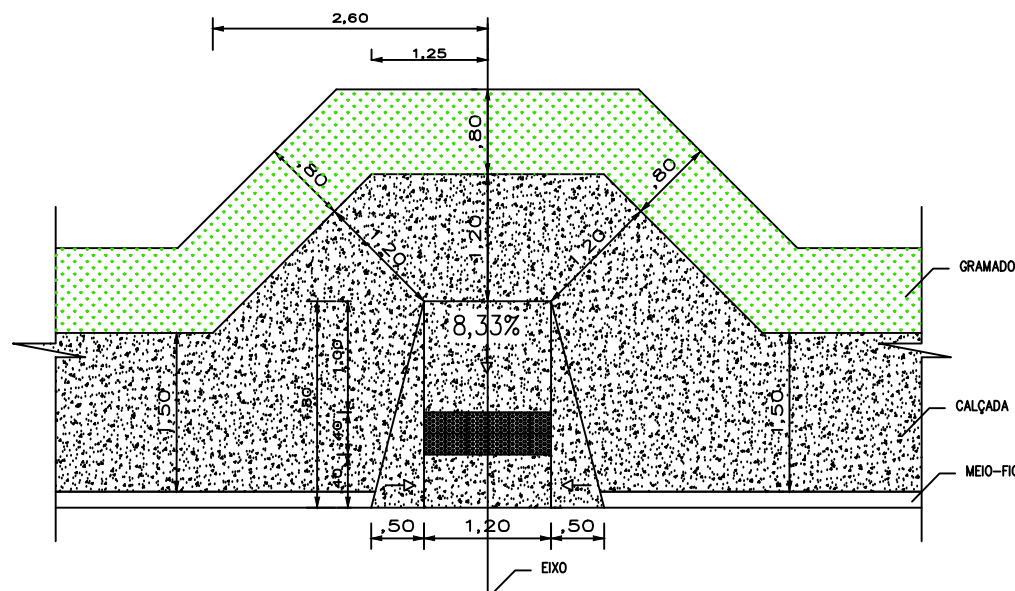

DET. DO REBAIXO NA CALÇADA
ESC. 1/50

SEÇÃO TRANSVERSAL TIPO – PISTA SIMPLES
ESCALA 1:50

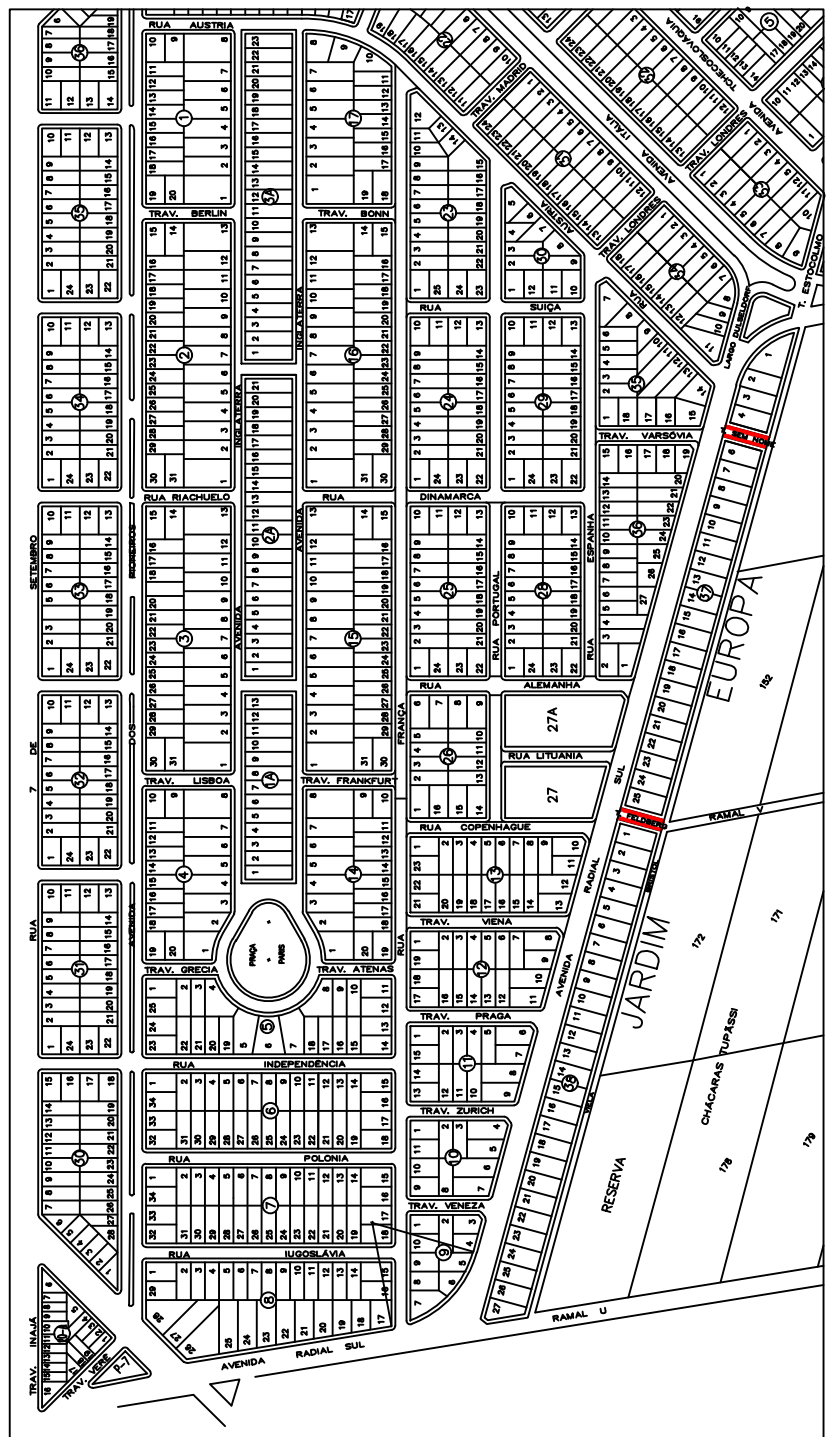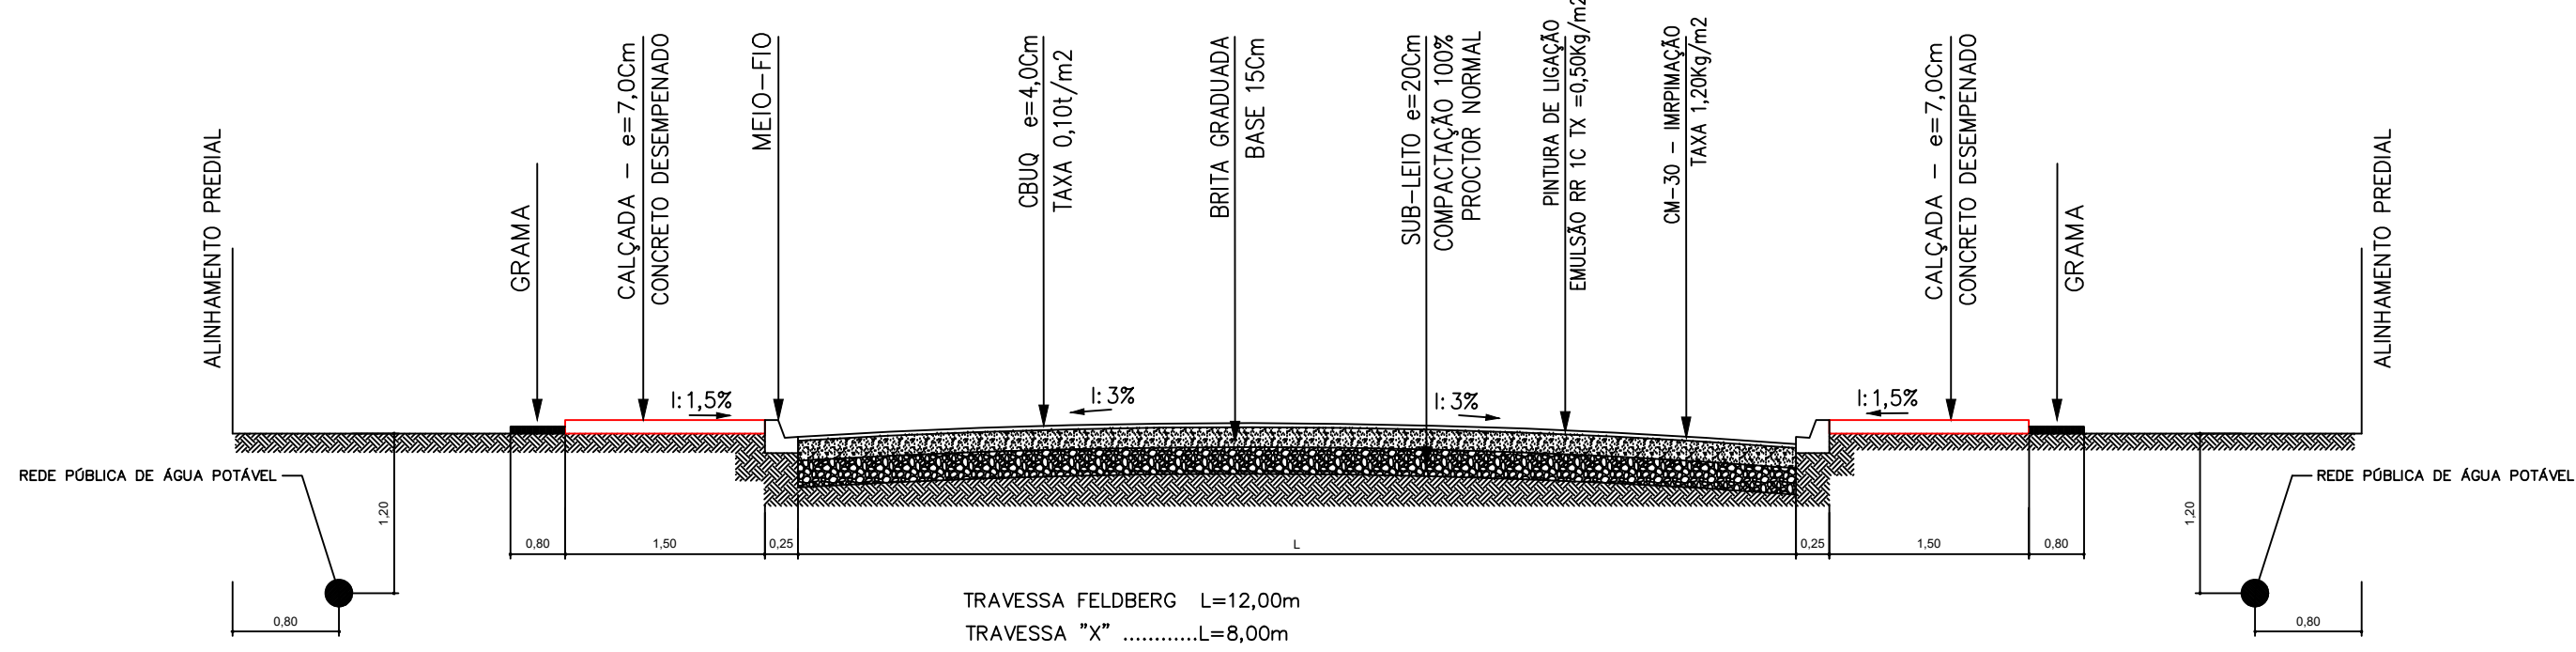

PLANTA DE SITUAÇÃO
JARDIM EUROPA
ESCALA 1/25.000

PAVIMENTAÇÃO ASFÁLTICA - AS BUILT

DISCRIMINAÇÃO	PAVIMENTAÇÃO ASFÁLTICA - MEIO FIO - CALÇADAS - GRAMA E SINALIZAÇÃO VIÁRIA	
LOCAL	TRAV FELDBERG E TRAV "X" - JARDIM EUROPA	
PROPRIETÁRIO	MUNICÍPIO DE ASSIS CHATEAUBRIAND - PARANÁ	
FOLHA	09/09	RESPONSÁVEL TÉCNICO
ESCALA		
INDICADA		
DATA	DEZ/2015	