



PLANTA - RUA PORTUGAL - ESCALA 1:750

ESTATÍSTICA - RUA PORTUGAL													
LOCAL	TRECHO	PAVIMENTAÇÃO (m²)	MEIO-FIO (m)	CALÇADA (m²)	GRAMA (m²)	PINTURA DE FAIXA (m²)	PLACA COD. R-2	REMOÇÃO DE CAMADA SUPERFICIAL (m³)	BASE BRITA e=15cm(m³)	CBUQ (Ton.)	ESPESURA CBUQ (cm)	EXTENSÃO (m)	PLACA DE RUA
RUA PORTUGAL	RUA COPENHAGUE – RUA DINAMARCA	2.970,00	154,80	1.010,70	509,70	16,68	02	445,50	445,50	297,00	4,00	330,00	02
EXECUTADO	RUA COPENHAGUE – RUA DINAMARCA	2.970,00	154,80	1.010,70	152,91	0	0	445,50	445,50	297,00	4,00	330,00	0
A EXECUTAR	RUA COPENHAGUE – RUA DINAMARCA	0,00	0,00	0,00	356,79	16,68	02	0,00	0,00	0,00	–	–	02

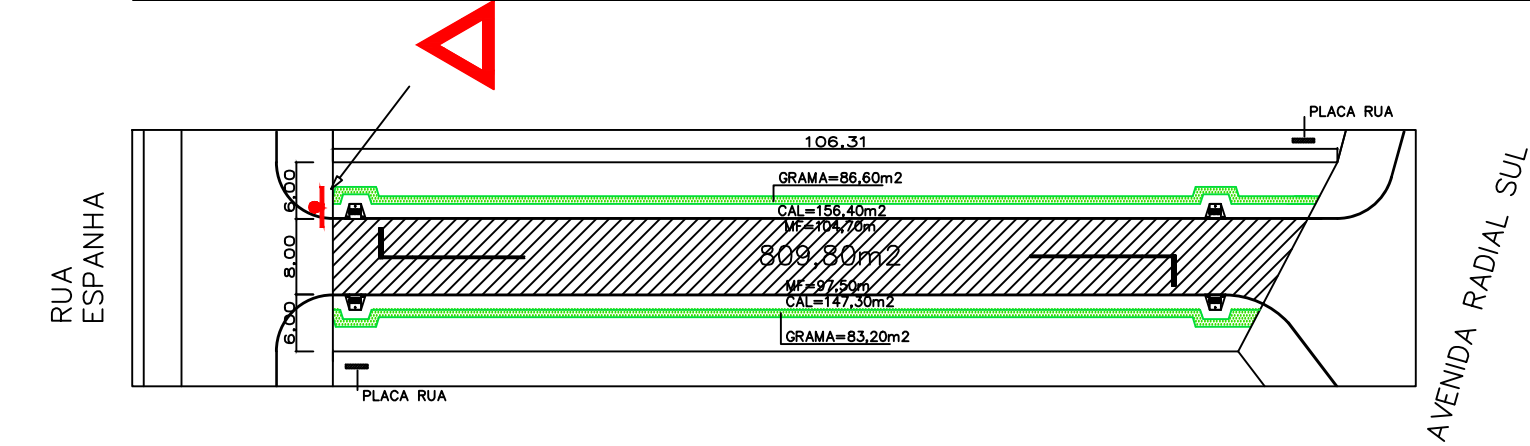


PLANTA - TRAV. VARSÓVIA - ESCALA 1:750



ESTATÍSTICA - TRAV. VARSÓVIA													
LOCAL	TRECHO	PAVIMENTAÇÃO (m²)	MEIO-FIO (m)	CALÇADA (m²)	GRAMA (m²)	PINTURA DE FAIXA (m²)	PLACA COD. R-2	REMOÇÃO DE CAMADA SUPERFICIAL (m³)	BASE BRITA e=15cm(m³)	CBUQ (Ton.)	ESPESURA CBUQ (cm)	EXTENSÃO (m)	RAMPA (und)
TRAV. VARSÓVIA	RUA ESPANHA – AV. RADIAL SUL	809,80	202,20	303,70	169,80	5,56	01	121,47	121,47	80,98	4,00	108,31	4
EXECUTADO	RUA ESPANHA – AV. RADIAL SUL	809,80	202,20	303,70	169,80	0,00	0	121,47	121,47	80,98	4,00	108,31	2
A EXECUTAR	RUA ESPANHA – AV. RADIAL SUL	0,00	0,00	0,00	0,00	5,56	01	0,00	0,00	0,00	–	–	2

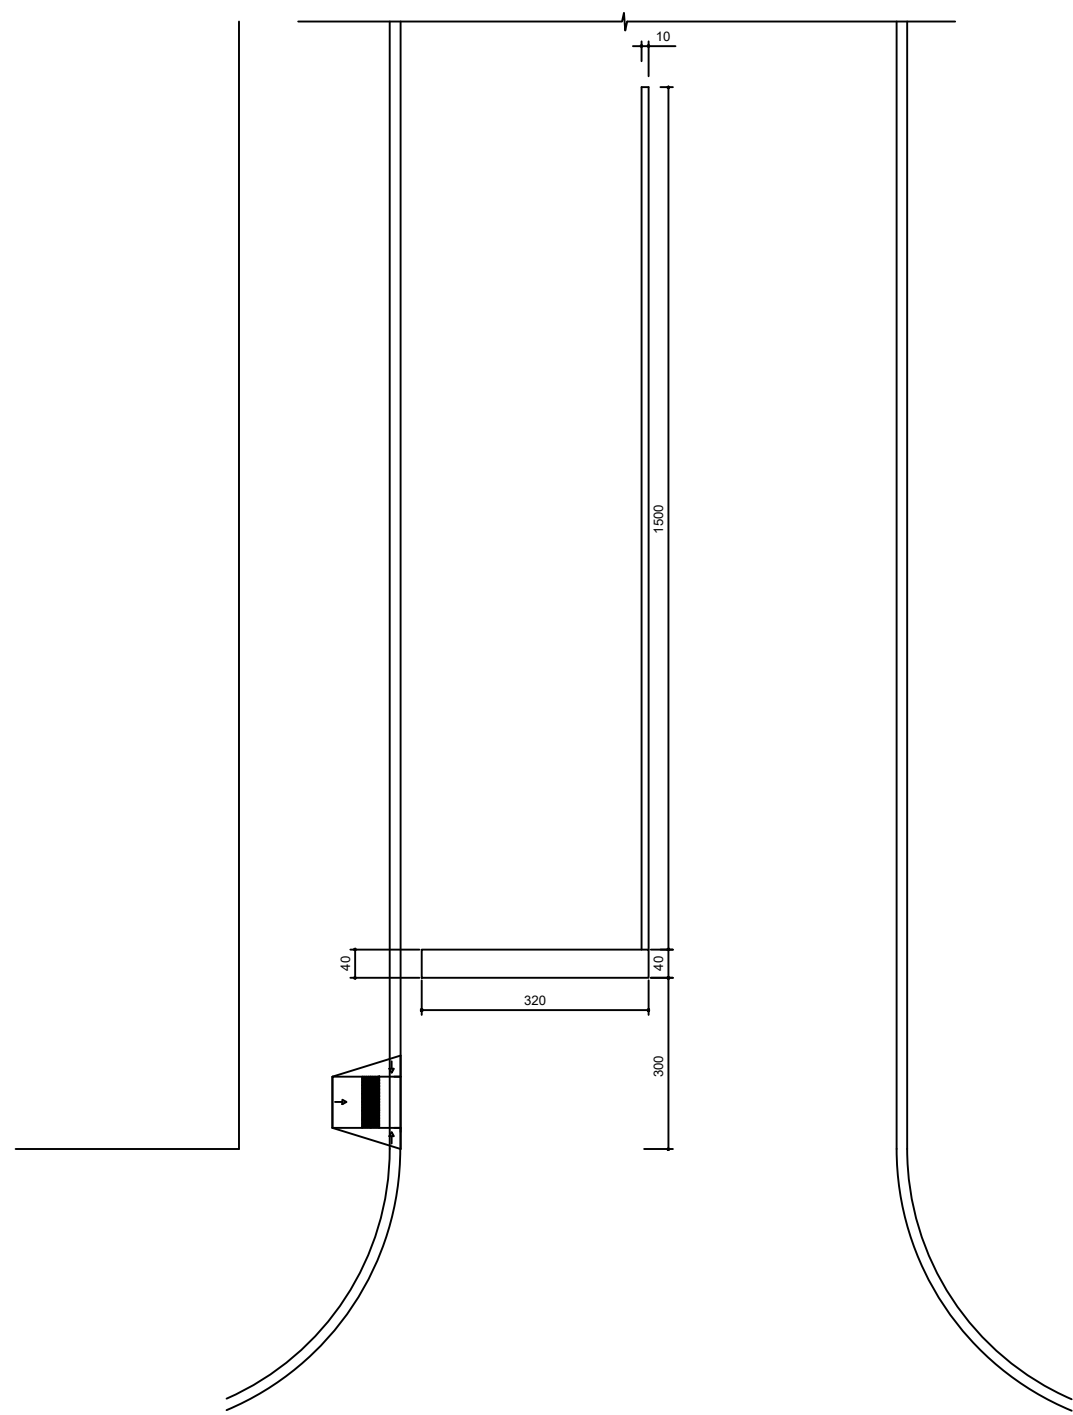


PINTURA DE FAIXA – PISTA SIMPLES (RUAS)
FAIXA BRANCA A=1,28m²
FAIXA AMARELA A=1,50m²

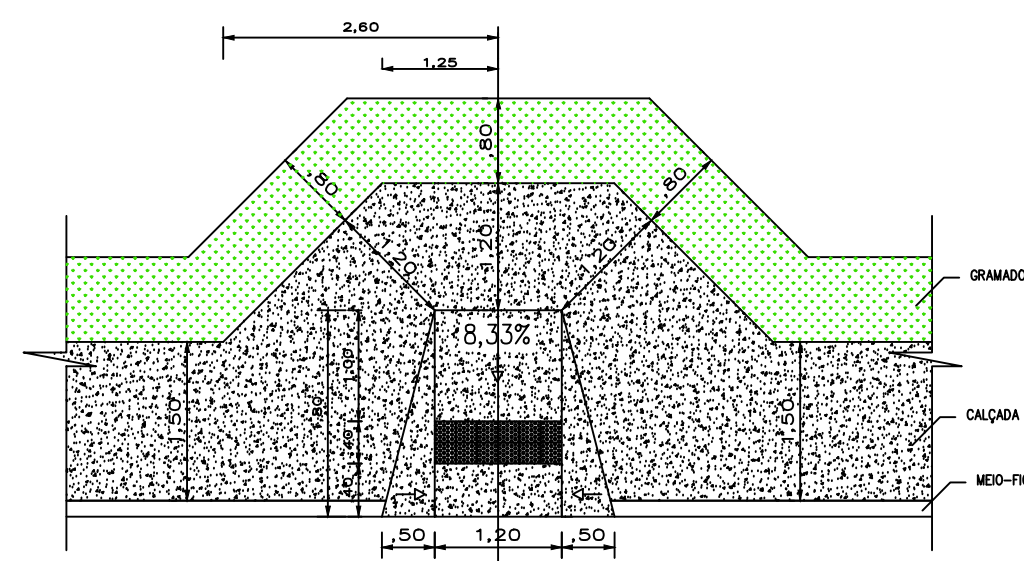

DET. DO REBAIXO NA CALÇADA
ESC. 1/50

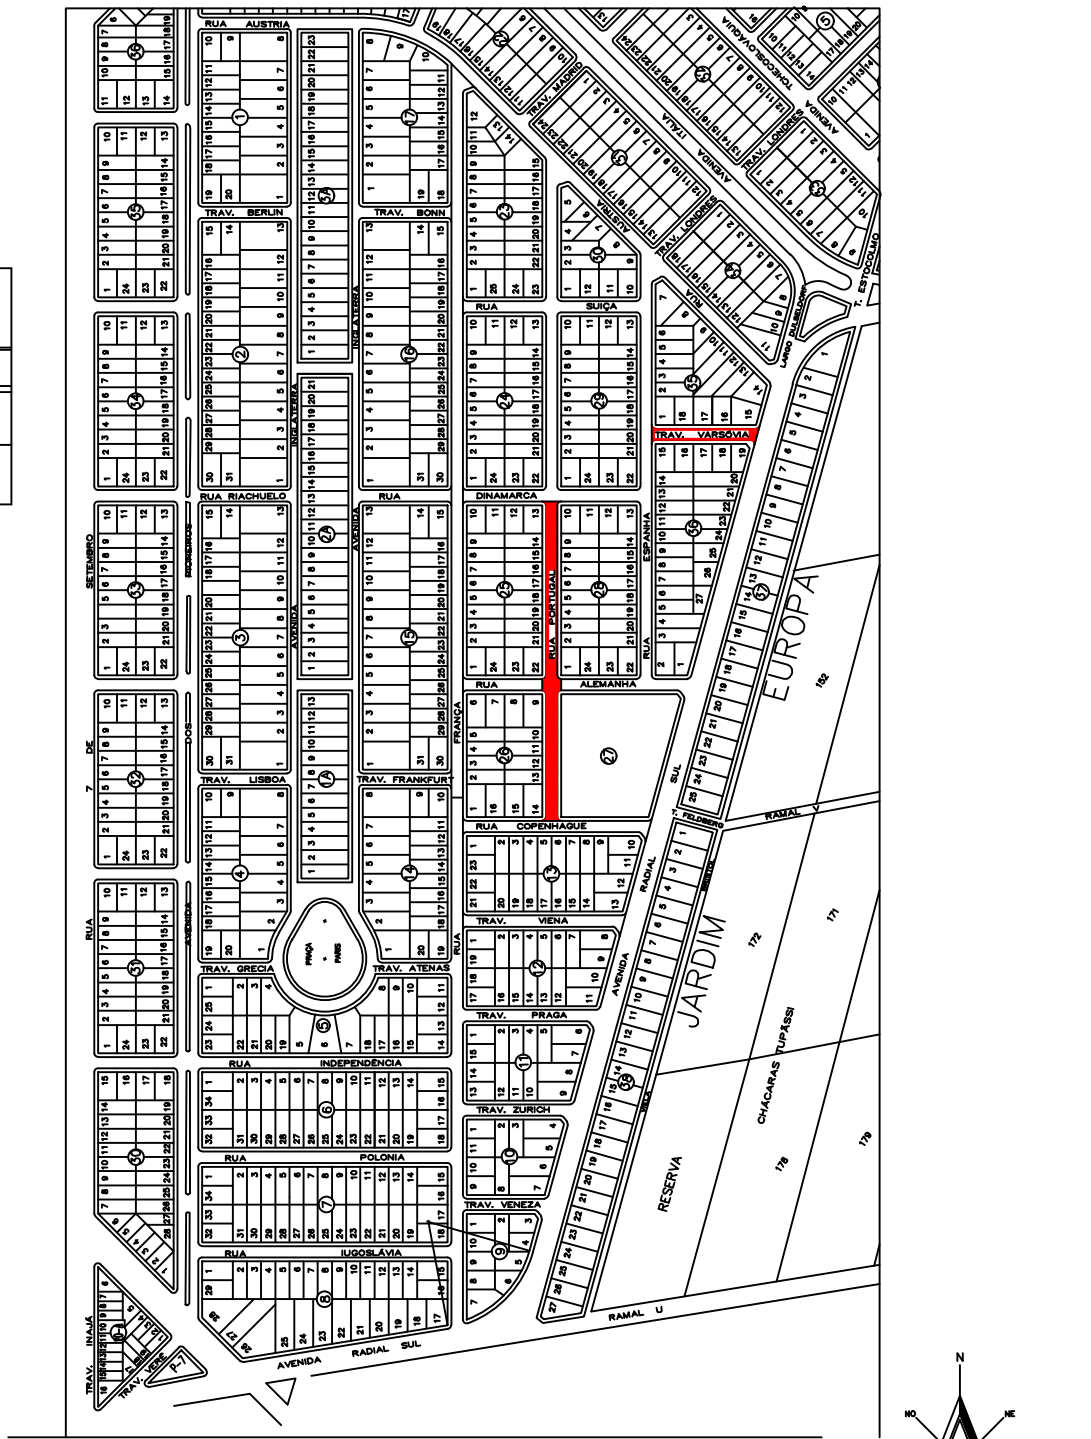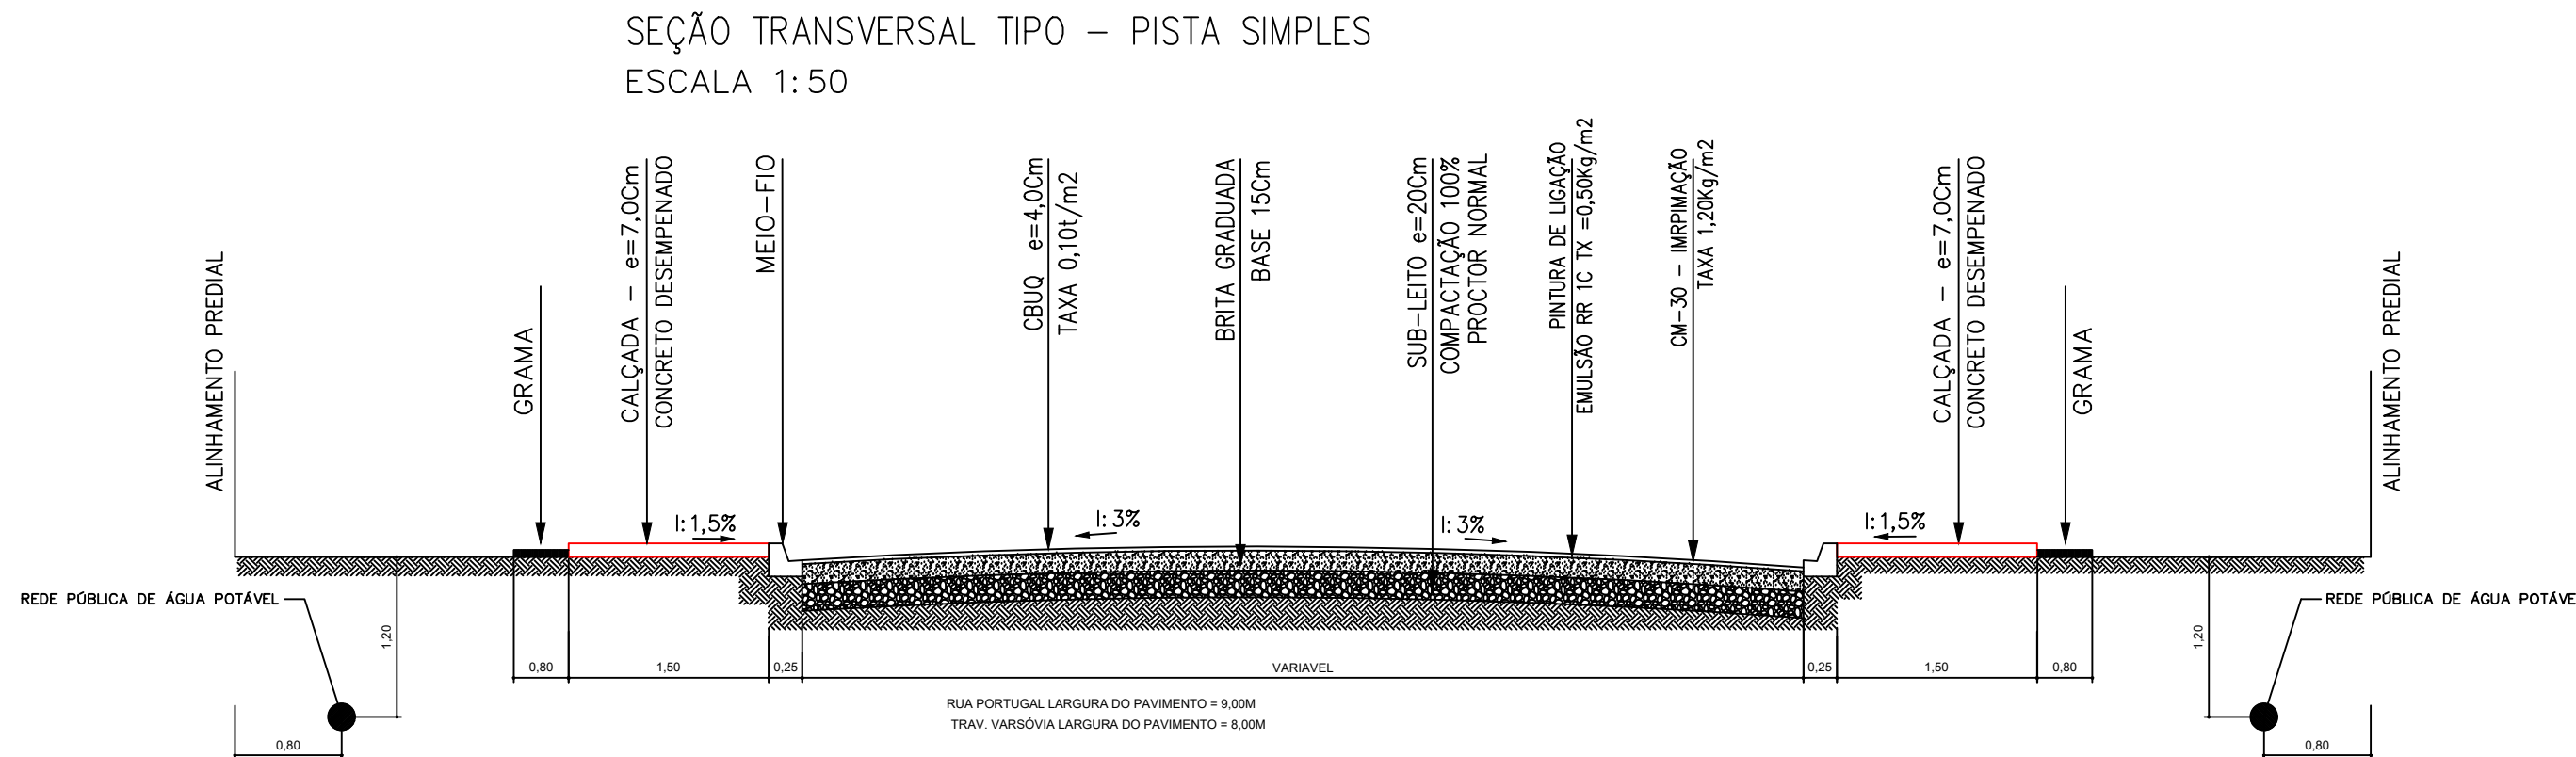

PLANTA DE SITUAÇÃO
JARDIM EUROPA

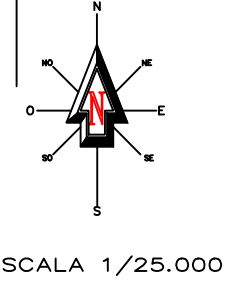

ESCALA 1/25.000

- LEGENDA
- PAVIMENTAÇÃO
 - MEIO FIO EXISTENTE
 - MEIO FIO
 - CALÇADA
 - GRAMA
 - SINALIZAÇÃO VERTICAL – PLACA COD. R-2
 - RAMPA – CALÇADA REBAIXADA

PAVIMENTAÇÃO ASFÁLTICA - AS BUILT

DISCRIMINAÇÃO	PAVIMENTAÇÃO ASFÁLTICA - MEIO FIO - CALÇADAS - GRAMA E SINALIZAÇÃO VIÁRIA	
LOCAL	RUA PORTUGAL E TRAV. VARSÓVIA - JARDIM EUROPA	
PROPRIETÁRIO	MUNICÍPIO DE ASSIS CHATEAUBRIAND - PARANÁ	
FOLHA	07/09	MUNICÍPIO DE ASSIS CHATEAUBRIAND - PR
ESCALA	INDICADA	RESPONSÁVEL TÉCNICO
DATA	DEZ/2015	