



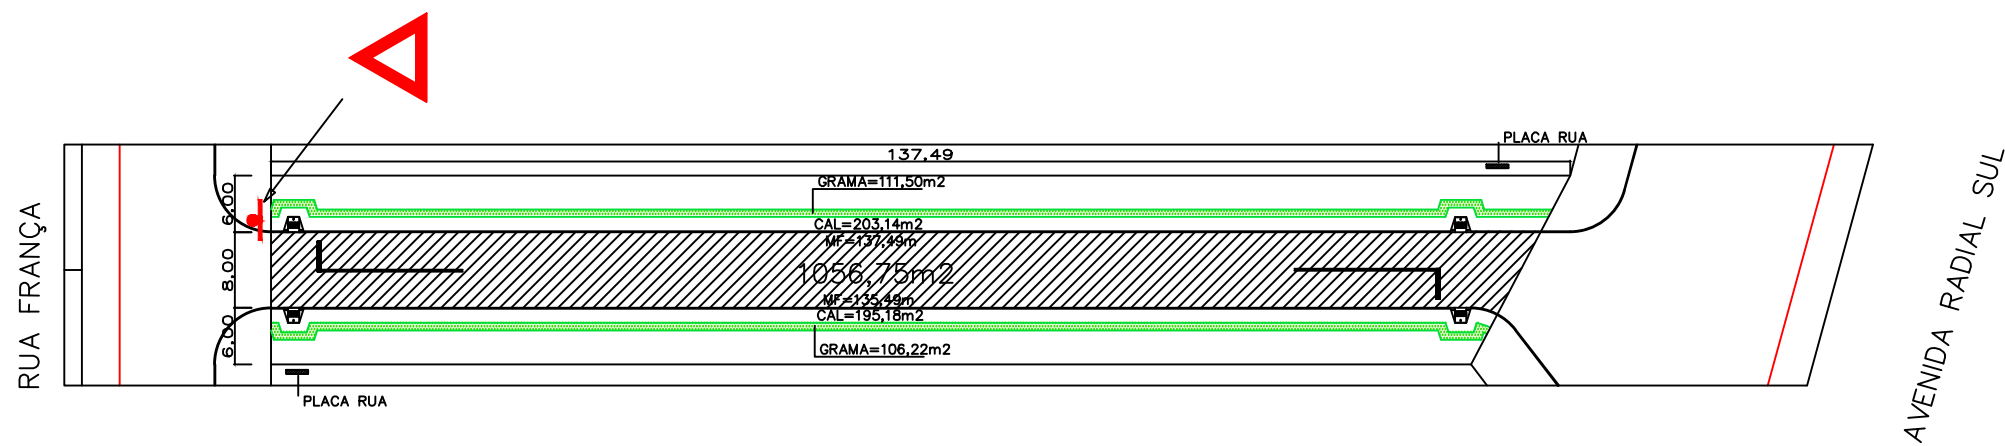

PLANTA - TRAV. PRAGA - ESCALA 1:750

ESTATÍSTICA - TRAV. PRAGA

LOCAL	TRECHO	PAVIMENTAÇÃO (m2)	MEIO-FIO (m)	CALÇADA (m2)	GRAMA (m2)	PINTURA DE FAIXA (m2)	PLACA COD. R-2	REMOÇÃO DE CAMADA SUPERFICIAL (m3)	BASE BRITA e=15cm(m3)	CBUQ (Ton.)	ESPESURA CBUQ (cm)	EXTENSÃO (m)	PLACA DE RUA	RAMPA (und)
TRAV. PRAGA	RUA FRANÇA – AV. RADIAL SUL	1.056,75	272,98	398,32	217,72	5,56	01	158,51	158,51	105,68	4,00	137,49	02	4
EXECUTADO	RUA FRANÇA – AV. RADIAL SUL	1.056,75	272,98	398,32	217,72	0,00	0	158,51	158,51	105,68	4,00	137,49	0	4
À EXECUTAR	RUA FRANÇA – AV. RADIAL SUL	0,00	0,00	0,00	0,00	5,56	01	0,00	0,00	0,00	–	–	02	0

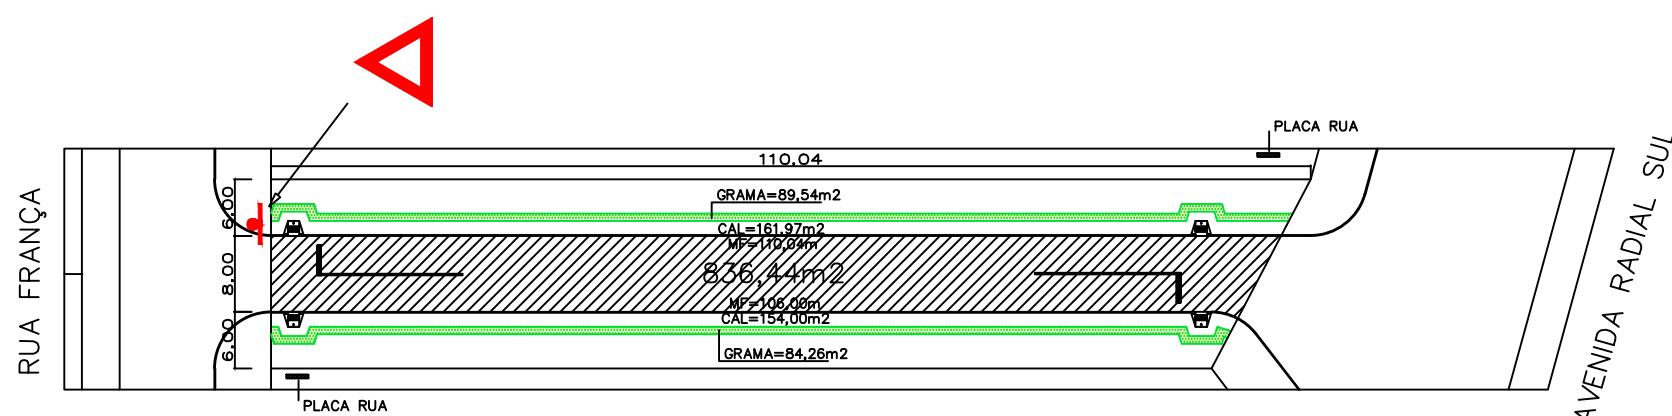


PLANTA - TRAV. ZURICH - ESCALA 1:750

ESTATÍSTICA - TRAV. ZURICH


LOCAL	TRECHO	PAVIMENTAÇÃO (m2)	MEIO-FIO (m)	CALÇADA (m2)	GRAMA (m2)	PINTURA DE FAIXA (m2)	PLACA COD. R-2	REMOÇÃO DE CAMADA SUPERFICIAL (m3)	BASE BRITA e=15cm(m3)	CBUQ (Ton.)	ESPESURA CBUQ (cm)	EXTENSÃO (m)	PLACA DE RUA	RAMPA (und)
TRAV. ZURICH	RUA FRANÇA – AV. RADIAL SUL	836,44	216,04	315,97	173,80	5,56	01	125,47	125,47	83,64	4,00	110,04	02	4
EXECUTADO	RUA FRANÇA – AV. RADIAL SUL	836,44	216,04	315,97	173,80	0	0	125,47	125,47	83,64	4,00	110,04	0	4
À EXECUTAR	RUA FRANÇA – AV. RADIAL SUL	0,00	0,00	0,00	0,00	5,56	01	0,00	0,00	0,00	–	–	02	0

SINALIZAÇÃO VERTICAL
CÓDIGO – R2


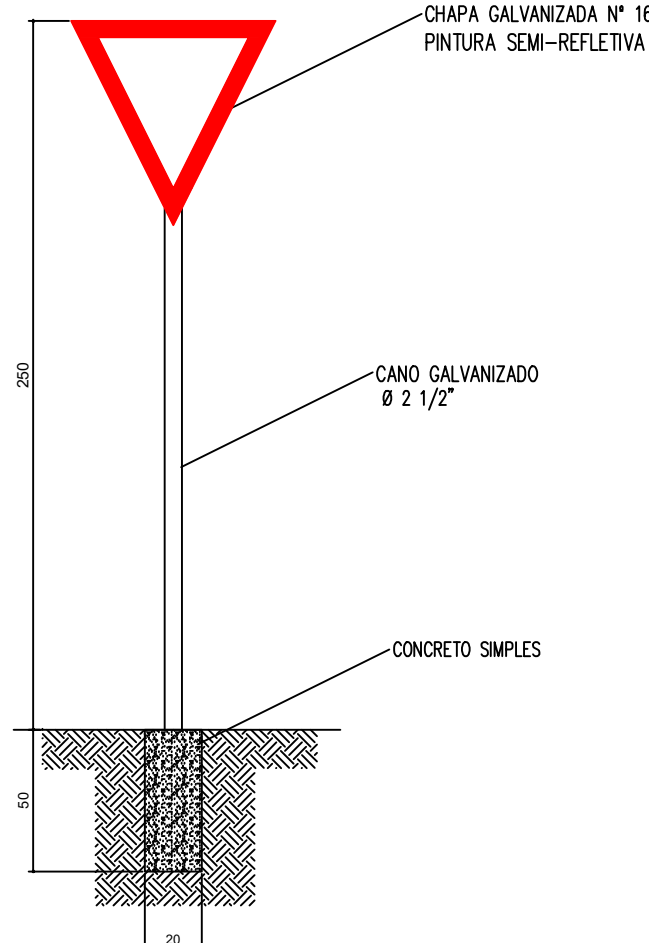


LEGENDA



- PAVIMENTAÇÃO
- MEIO FIO
- CALÇADA
- GRAMA
- SINALIZAÇÃO VERTICAL – PLACA COD. R-2
- RAMPA – CALÇADA REBAIXADA

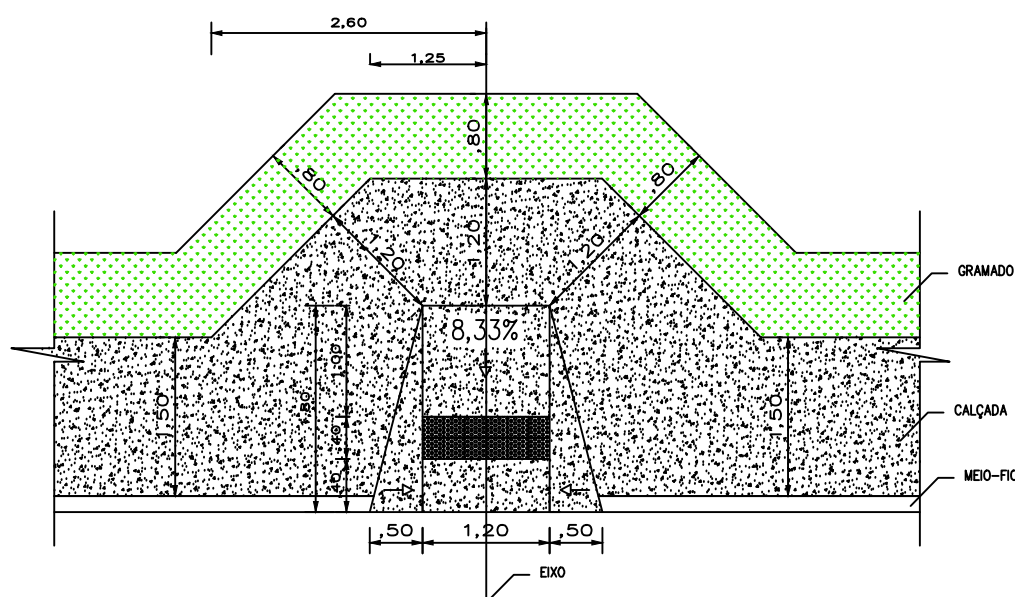

DET. DO REBAIXO NA CALÇADA
ESC. 1/50

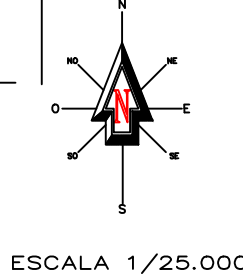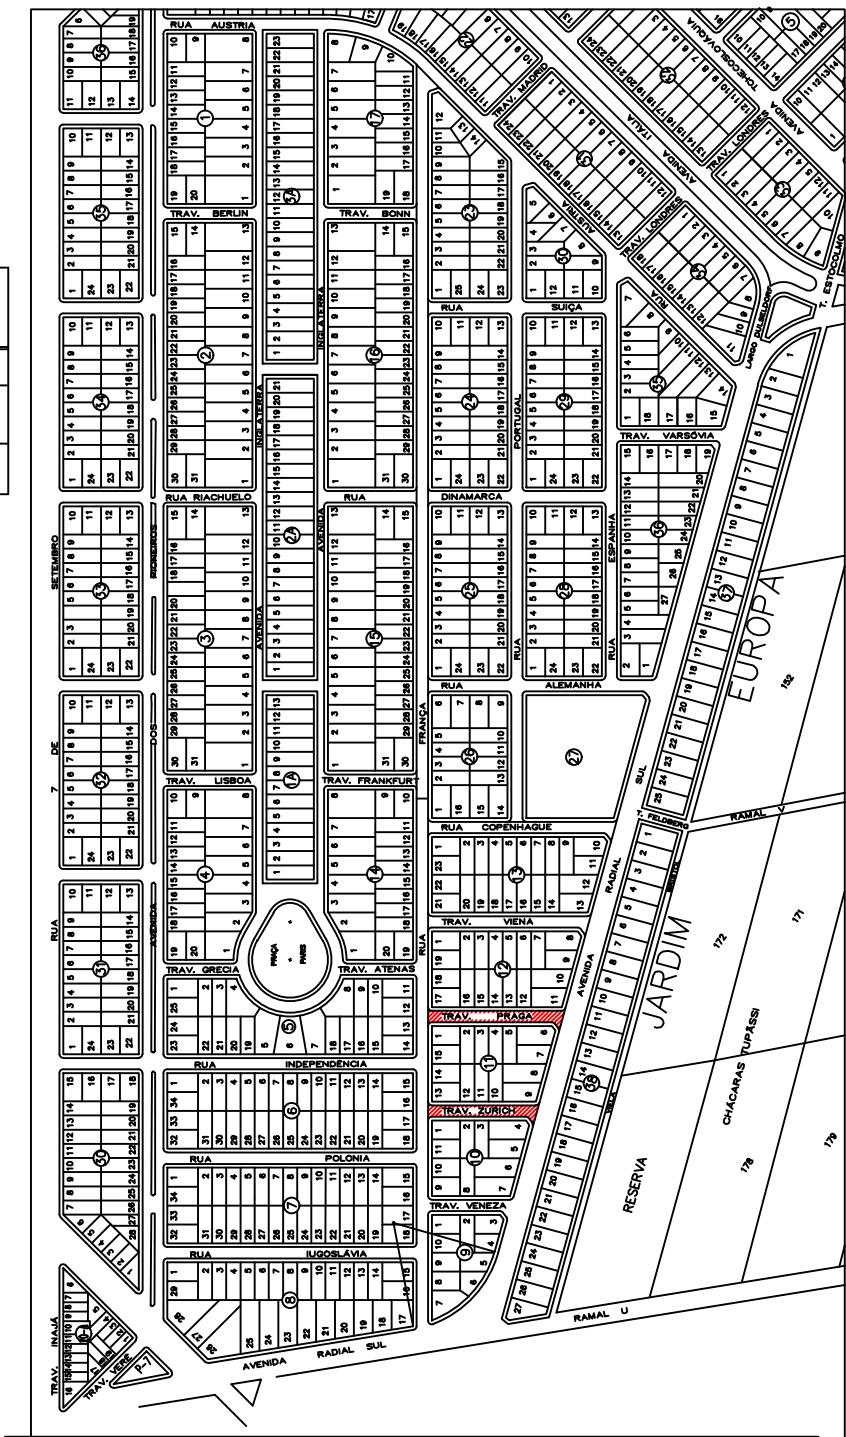

SEÇÃO TRANSVERSAL TIPO – PISTA SIMPLES
ESCALA 1:50

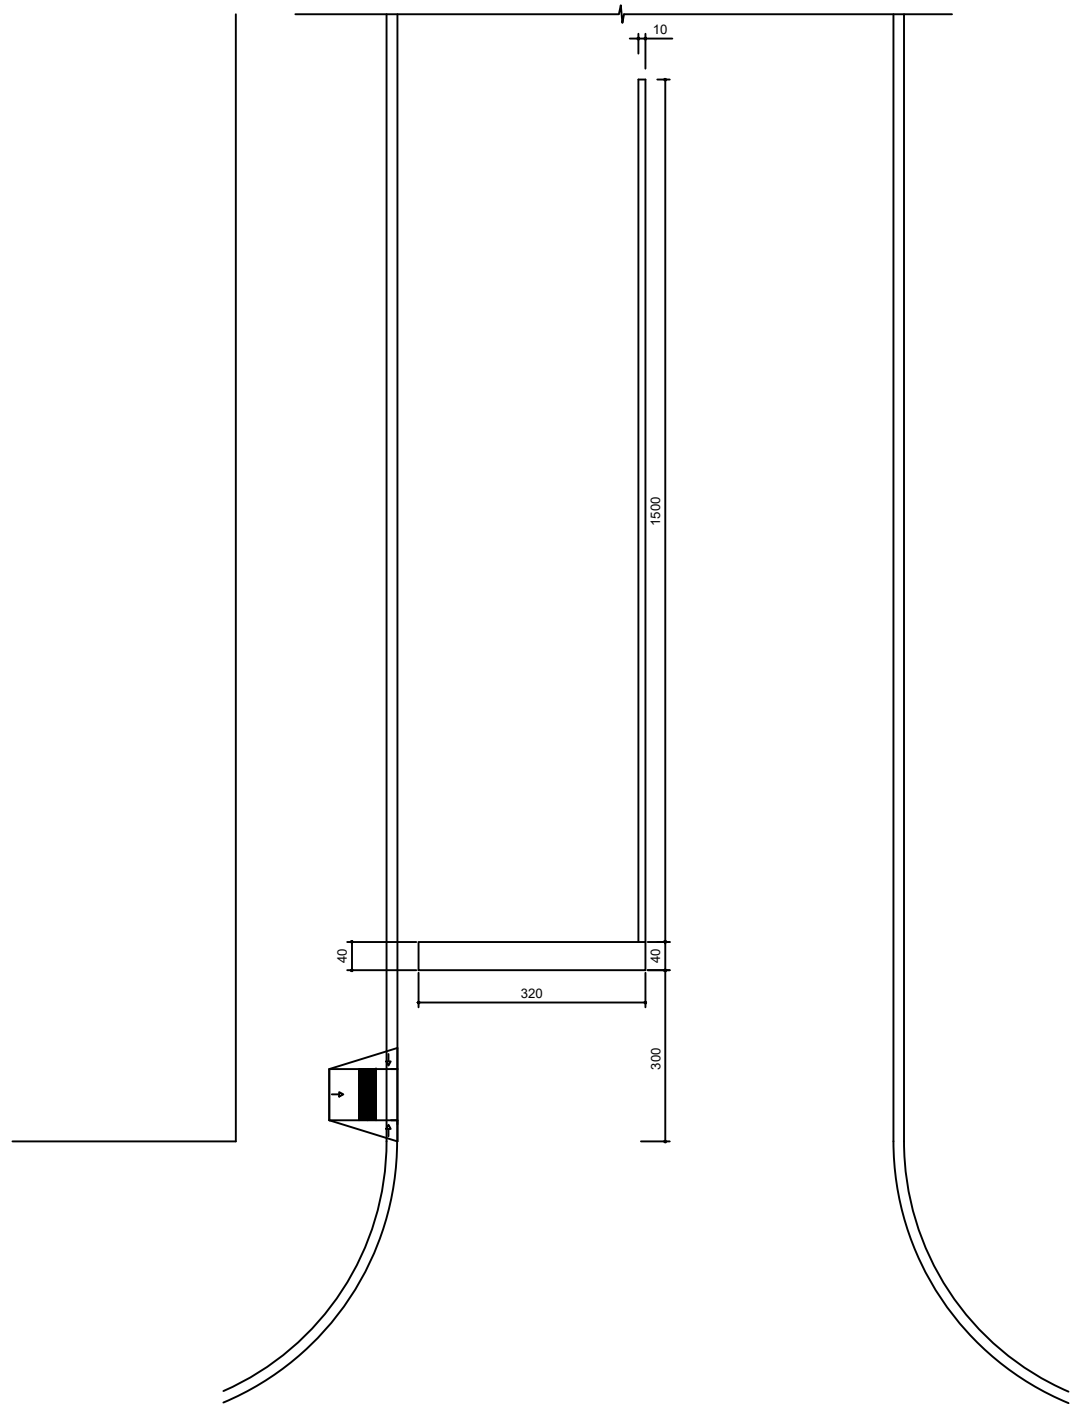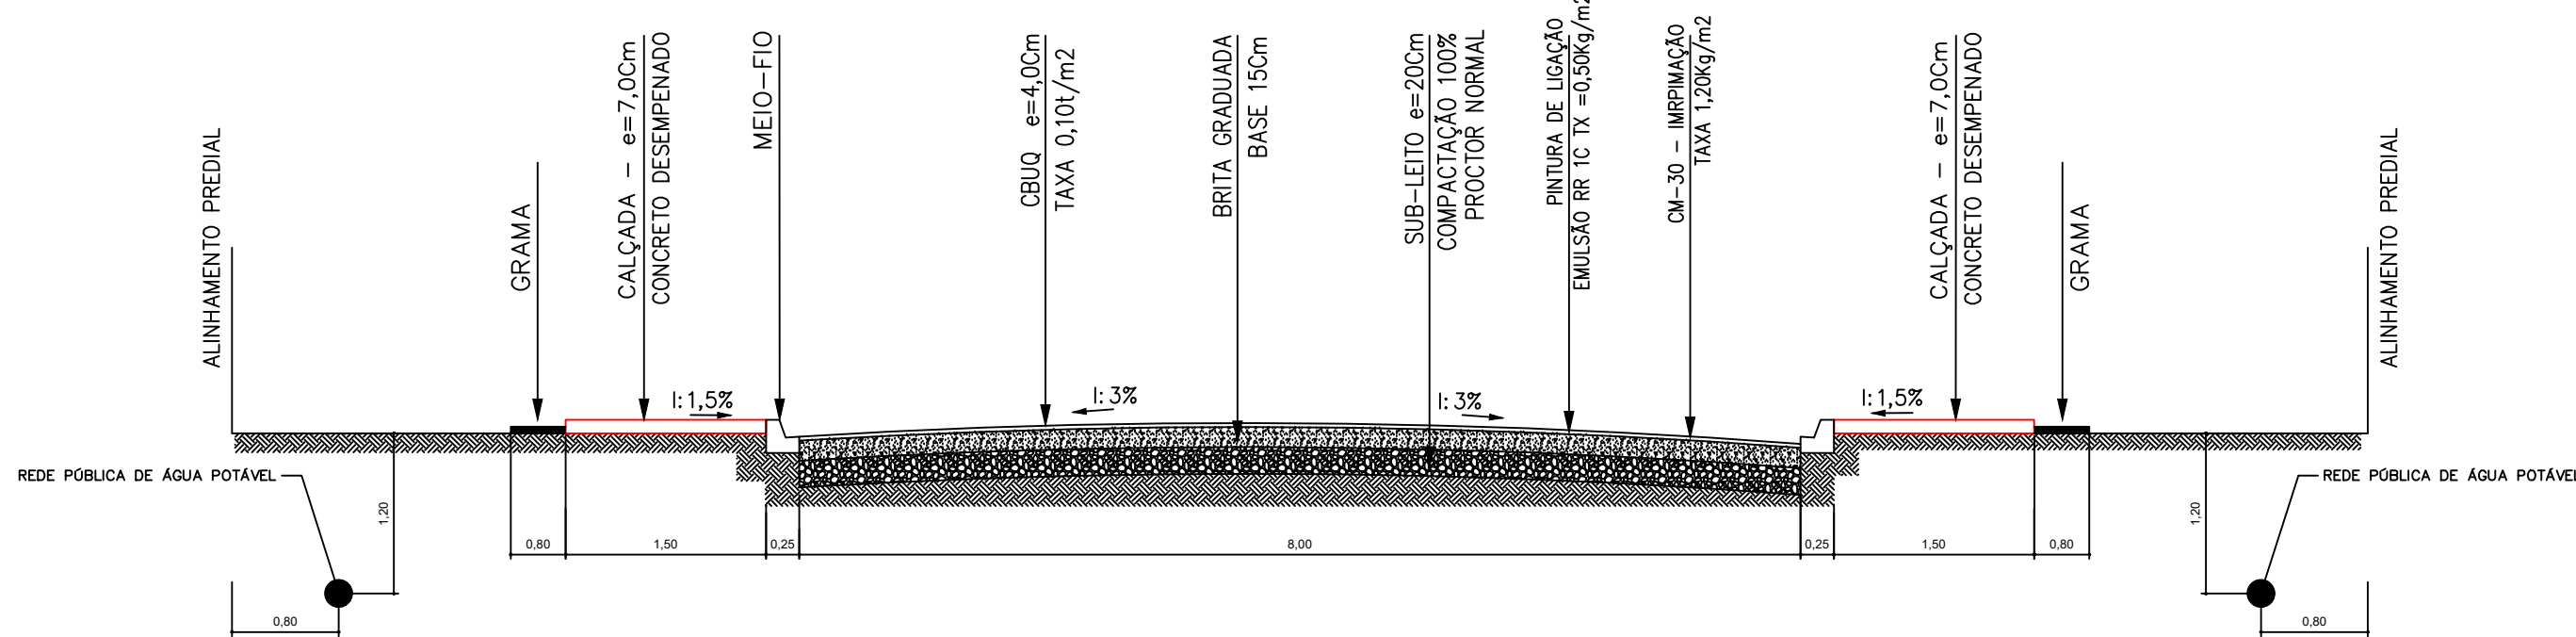

PINTURA DE FAIXA – PISTA SIMPLES (RUAS)
FAIXA BRANCA A=1,28m2
FAIXA AMARELA A=1,50m2

PAVIMENTAÇÃO ASFÁLTICA - AS BUILT

DISCRIMINAÇÃO	PAVIMENTAÇÃO ASFÁLTICA - MEIO FIO - CALÇADAS - GRAMA E SINALIZAÇÃO VIÁRIA	
LOCAL	TRAV. PRAGA E TRAV. ZURICH - JARDIM EUROPA	
PROPRIETÁRIO	MUNICÍPIO DE ASSIS CHATEAUBRIAND - PARANÁ	
ESQUA	05/09	RESPONSÁVEL TÉCNICO
ESCALA	INDICADA	
SATA	DEZ/2015	