




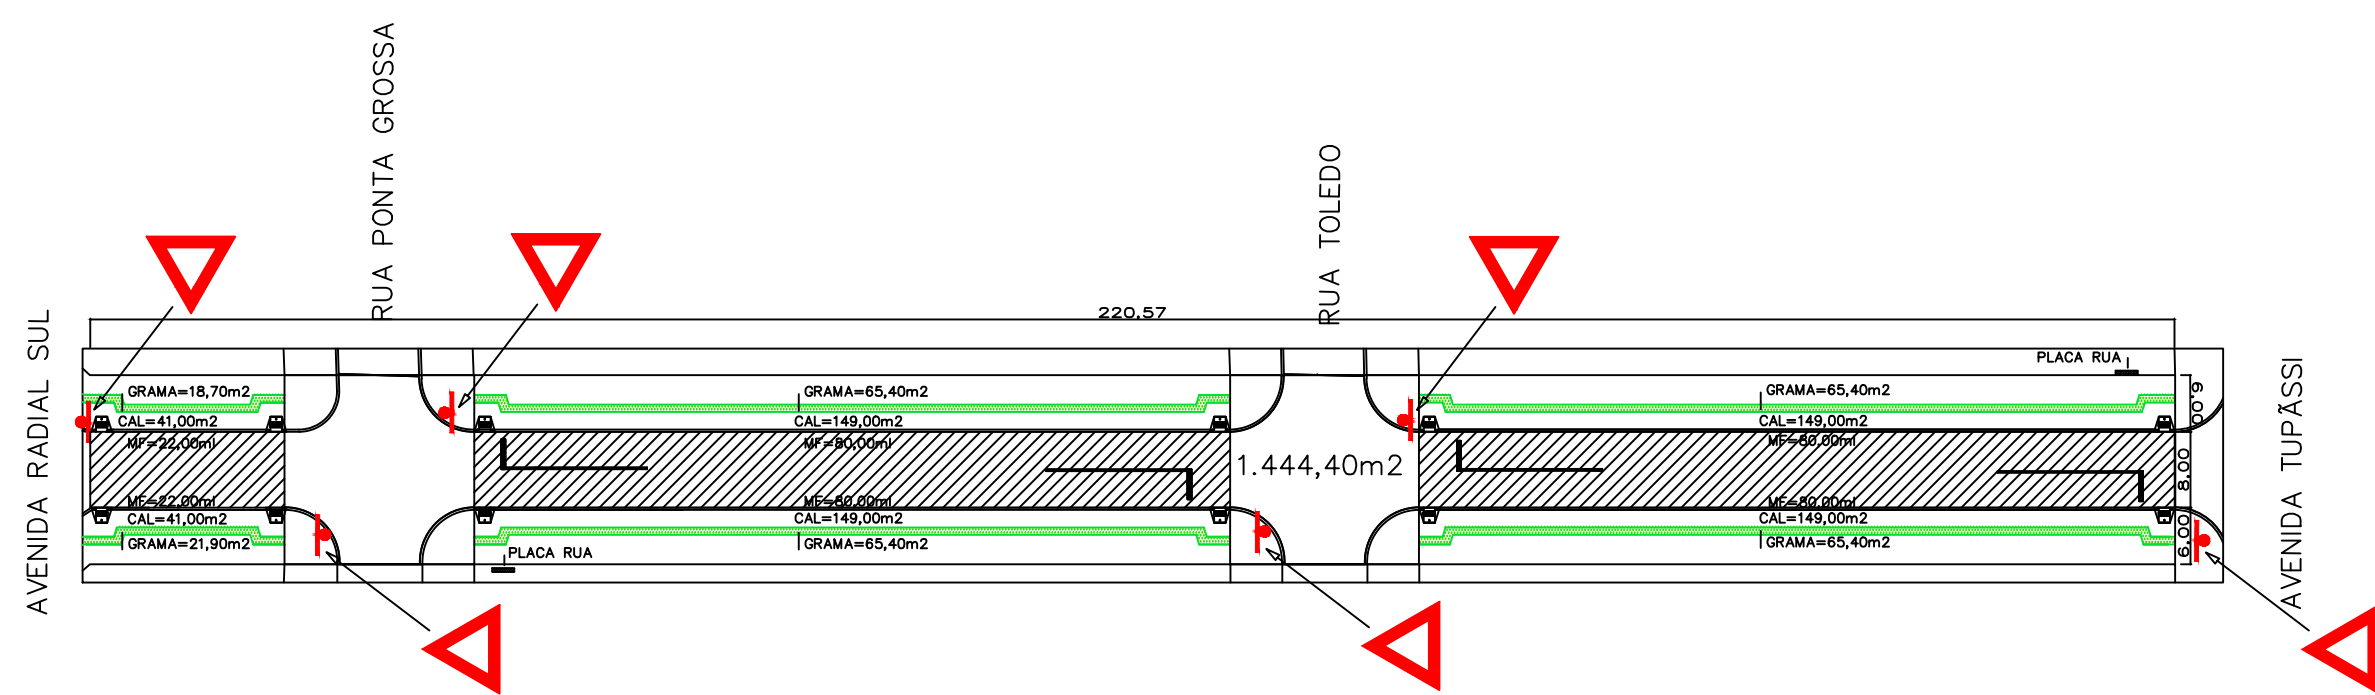

PLANTA - TRAV. FORMOSA - ESCALA 1:750

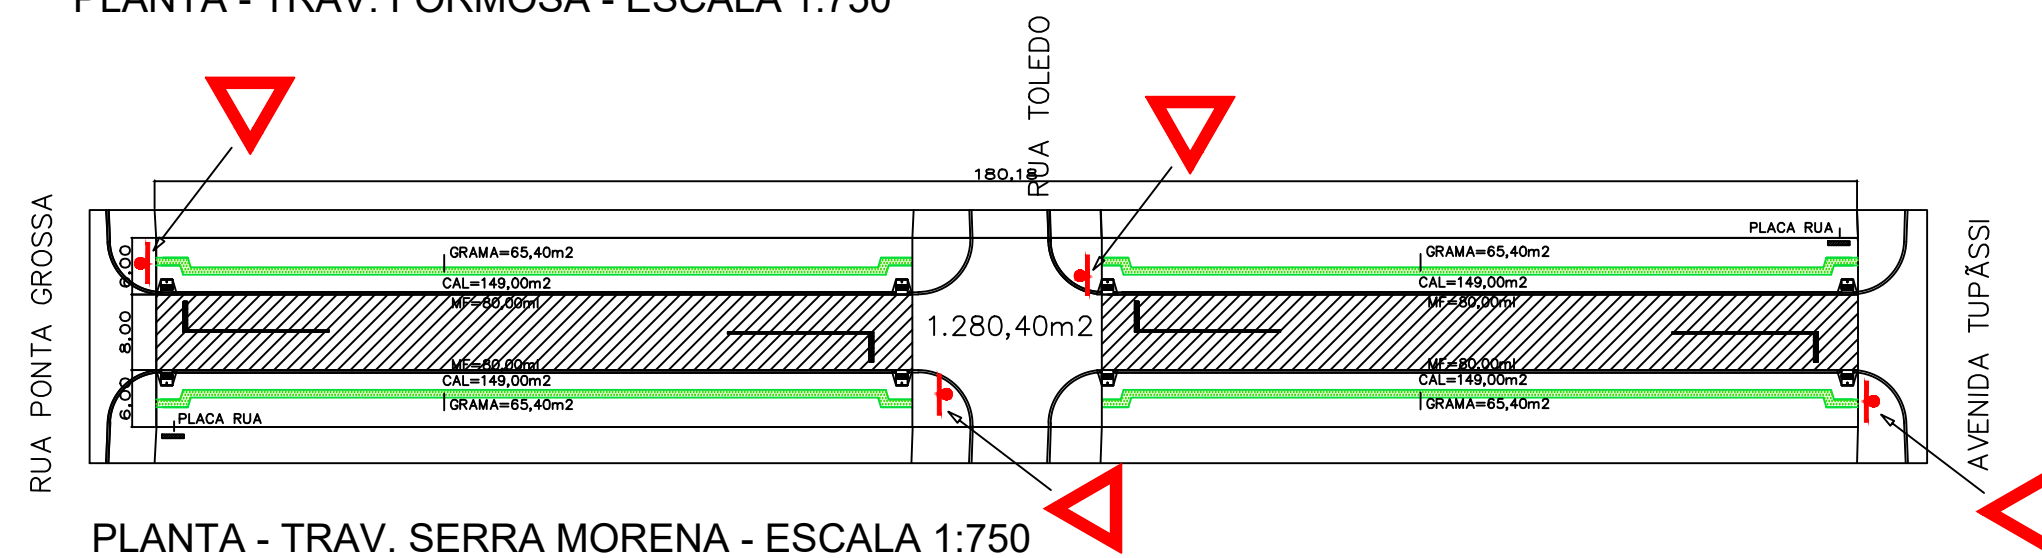

PLANTA - TRAV. SERRA MORENA - ESCALA 1:750

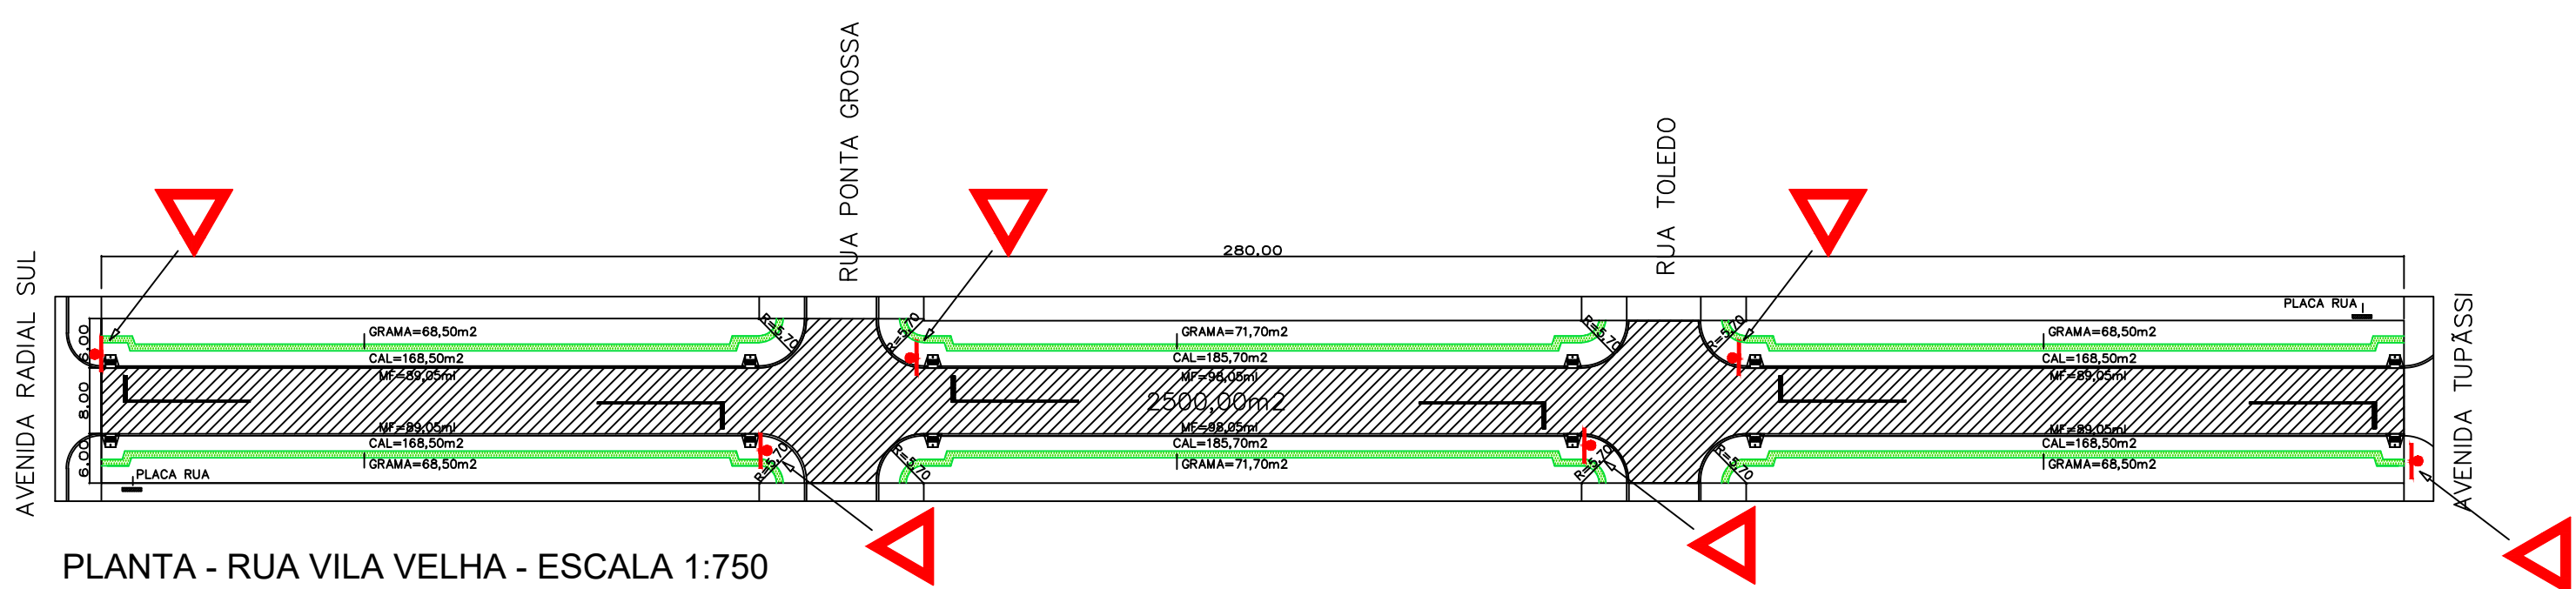

PLANTA - RUA VILA VELHA - ESCALA 1:750

ESTATÍSTICA - TRAV. FORMOSA

LOCAL	TRECHO	PAVIMENTAÇÃO (m²)	MEIO-FIO (m)	CALÇADA (m²)	GRAMA (m²)	PINTURA DE FAIXA (m²)	PLACA COD. R-2	REMOÇÃO DE CAMADA SUPERFICIAL (m³)	BASE BRITA e=15cm(m³)	CBUQ (Ton.)	ESPESSEURA CBUQ (cm)	EXTENSÃO (m)	RAMPA (und)	PLACA DE RUA
TRAV. FORMOSA	AV. TUPASSÍ - AV. RADIAL SUL	1.444,40	364,00	678,00	305,40	11,12	6	216,66	216,66	144,44	4,00	220,57	12	02
EXECUTADO	AV. TUPASSÍ - AV. RADIAL SUL	1.444,40	364,00	644,10	0	0	0	216,66	216,66	144,44	4,00	220,57	6	0
A EXECUTAR	AV. TUPASSÍ - AV. RADIAL SUL	0	0	33,90	305,40	11,12	6	0	216,66	144,44	4,00	-	6	02



ESTATÍSTICA - TRAV. SERRA MORENA

LOCAL	TRECHO	PAVIMENTAÇÃO (m²)	MEIO-FIO (m)	CALÇADA (m²)	GRAMA (m²)	PINTURA DE FAIXA (m²)	PLACA COD. R-2	REMOÇÃO DE CAMADA SUPERFICIAL (m³)	BASE BRITA e=15cm(m³)	CBUQ (Ton.)	ESPESSEURA CBUQ (cm)	EXTENSÃO (m)	RAMPA (und)	PLACA DE RUA
TRAV. SERRA MORENA	AV. TUPASSÍ - RUA PONTA GROSSA	1.280,40	320,00	596,00	261,60	11,12	4	192,06	192,06	128,04	4,00	180,18	8	2
EXECUTADO	AV. TUPASSÍ - RUA PONTA GROSSA	1.280,40	320,00	566,20	0	0	0	192,06	192,06	128,04	4,00	180,18	4	0
A EXECUTAR	AV. TUPASSÍ - RUA PONTA GROSSA	0	0	29,80	261,60	11,12	4	0	0	0	4,00	180,18	4	2

ESTATÍSTICA - RUA VILA VELHA



LOCAL	TRECHO	PAVIMENTAÇÃO (m²)	MEIO-FIO (m)	CALÇADA (m²)	GRAMA (m²)	PINTURA DE FAIXA (m²)	PLACA COD. R-2	REMOÇÃO DE CAMADA SUPERFICIAL (m³)	BASE BRITA e=15cm(m³)	CBUQ (Ton.)	ESPESSEURA CBUQ (cm)	EXTENSÃO (m)	RAMPA (und)	PLACA DE RUA
RUA VILA VELHA	AV. TUPASSÍ - AV. RADIAL SUL	2.500,00	552,30	1.045,40	417,40	16,68	6	375,00	375,00	250,00	4,00	280	12	2
EXECUTADO	AV. TUPASSÍ - AV. RADIAL SUL	2.500,00	552,30	993,13	0	0	0	375,00	375,00	250,00	4,00	280	6	0
A EXECUTAR	AV. TUPASSÍ - AV. RADIAL SUL	0	0	52,27	417,40	16,68	6	0	0	0	-	-	6	2

SINALIZAÇÃO VERTICAL
CÓDIGO - R2

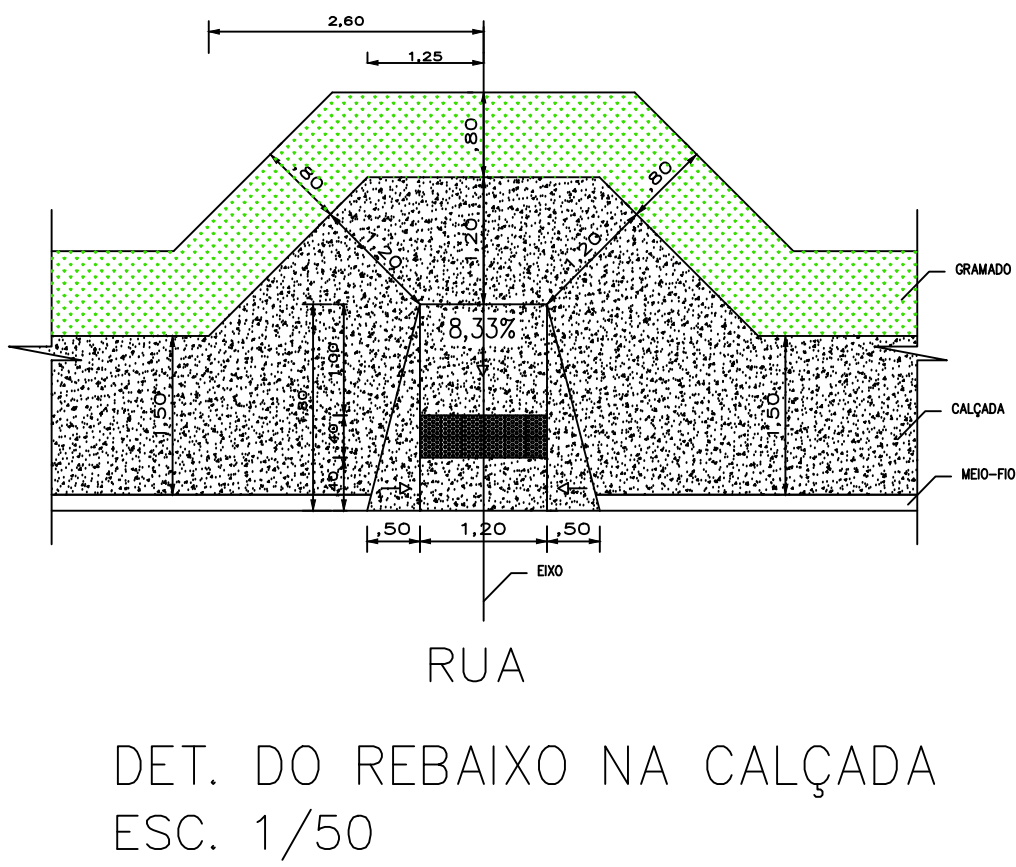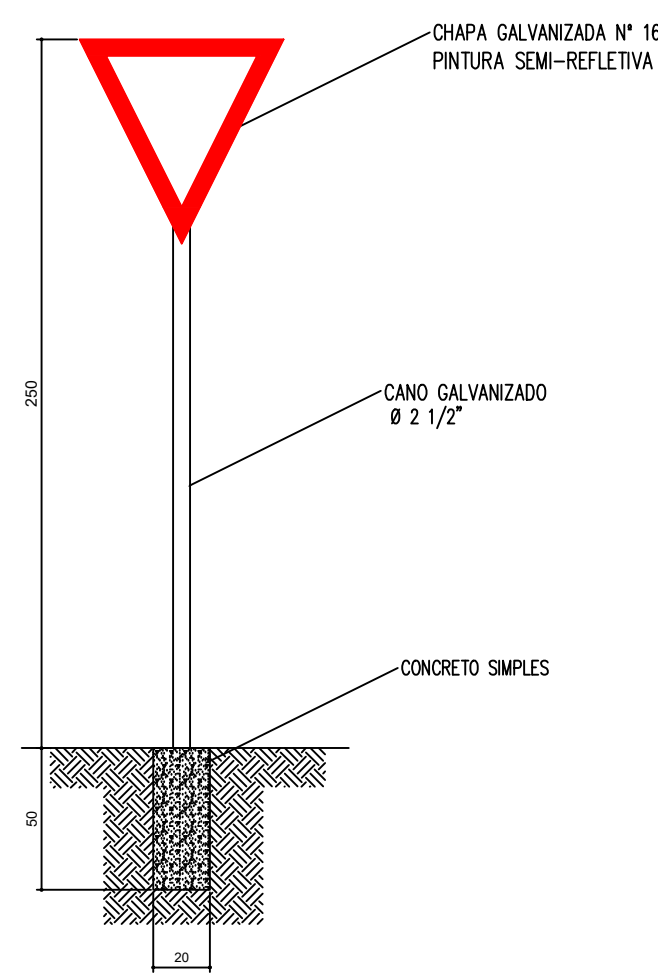

DET. DO REBAIXO NA CALÇADA
ESC. 1/50

SEÇÃO TRANSVERSAL TIPO - PISTA SIMPLES
ESCALA 1:50

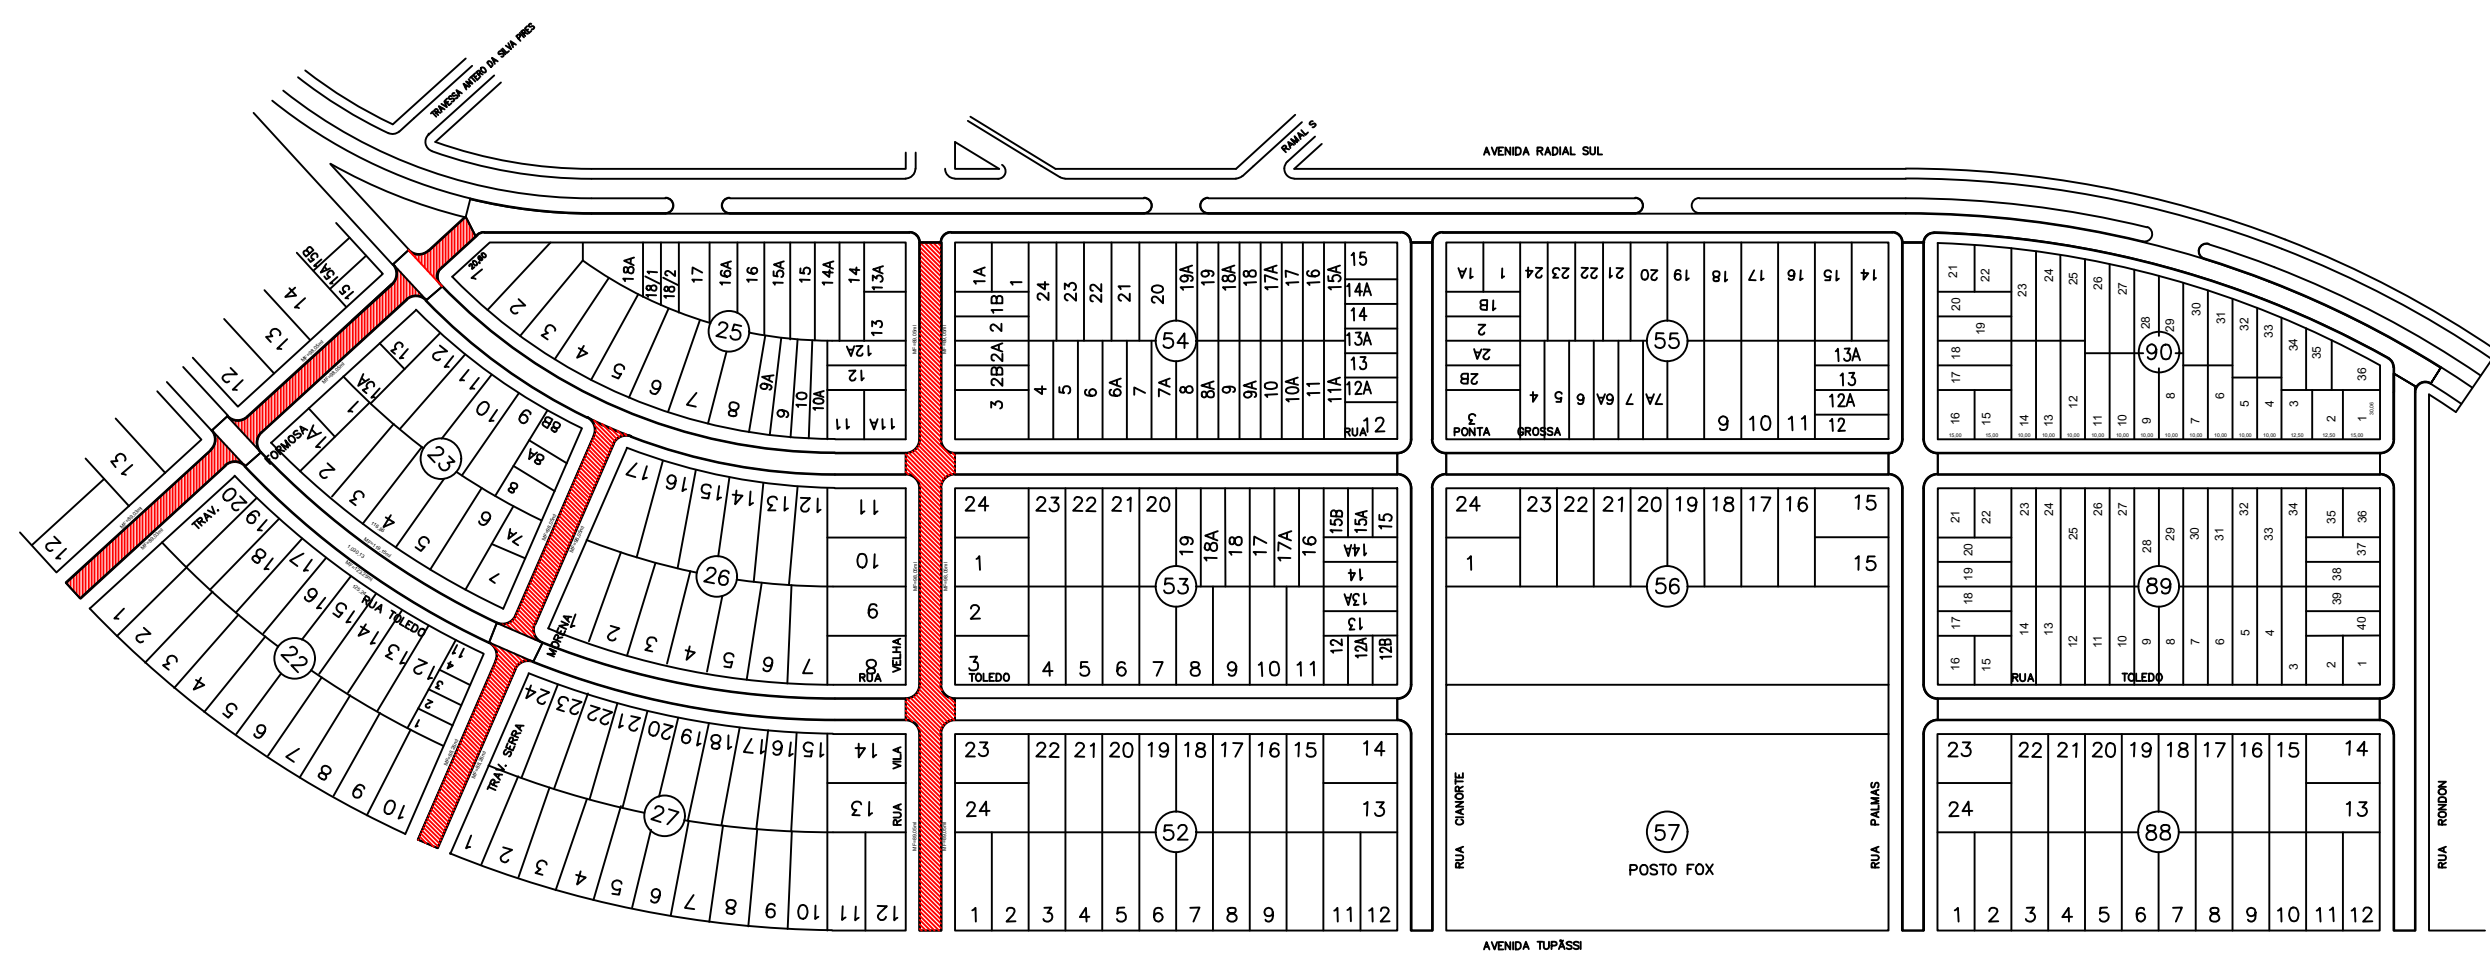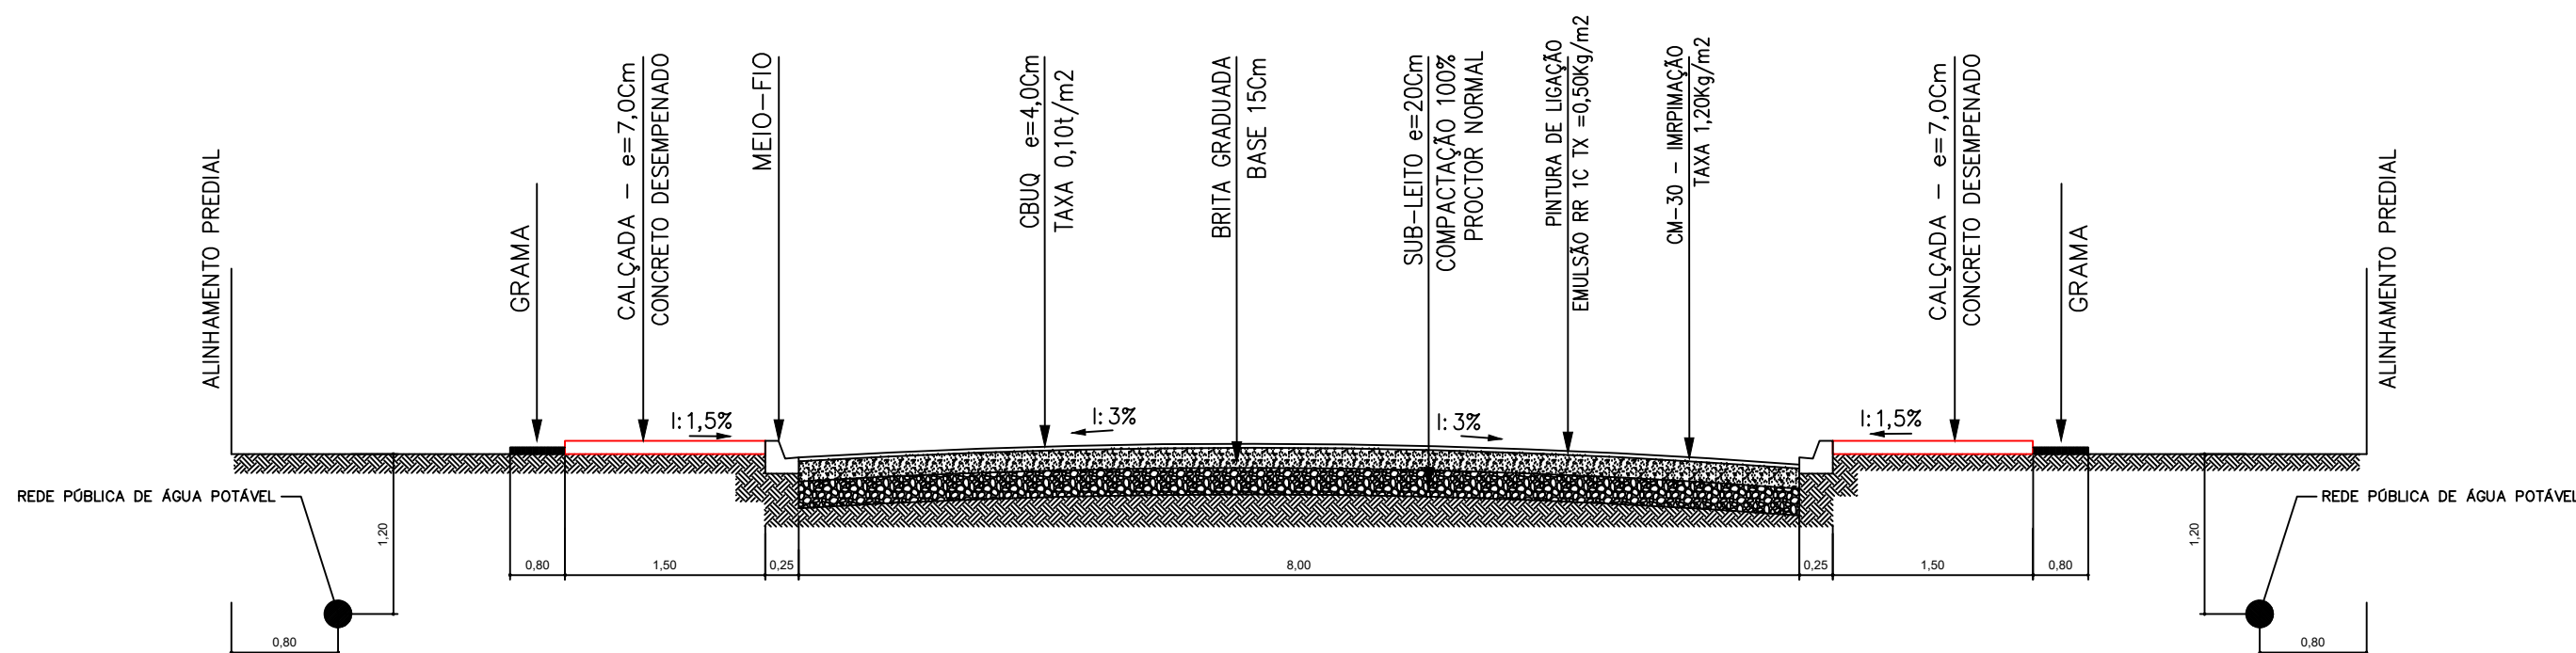

PLANTA DE SITUAÇÃO
JARDIM ARAÇA

- LEGENDA
- PAVIMENTAÇÃO
 - MEIO FIO
 - CALÇADA
 - GRAMA
 - SINALIZAÇÃO VERTICAL - PLACA COD. R-2
 - RAMPA - CALÇADA REBAIXADA

PAVIMENTAÇÃO ASFÁLTICA - AS BUILT

DISCRIMINAÇÃO		
PAVIMENTAÇÃO ASFÁLTICA - MEIO FIO - CALÇADAS - GRAMA E SINALIZAÇÃO VÁRIA		
LOCAL		
RUA VILA VELHA, TRAV. SERRA MORENA E TRAV. FORMOSA - JARDIM PARANÁ		
PROPRIETÁRIO		
MUNICÍPIO DE ASSIS CHATEAUBRIAND - PARANÁ		
FECHA	MUNICÍPIO DE ASSIS CHATEAUBRIAND - PR	RESPONSÁVEL TÉCNICO
01/05		
ESCALA		
INDICADA		
DATA	DEZ/15	