



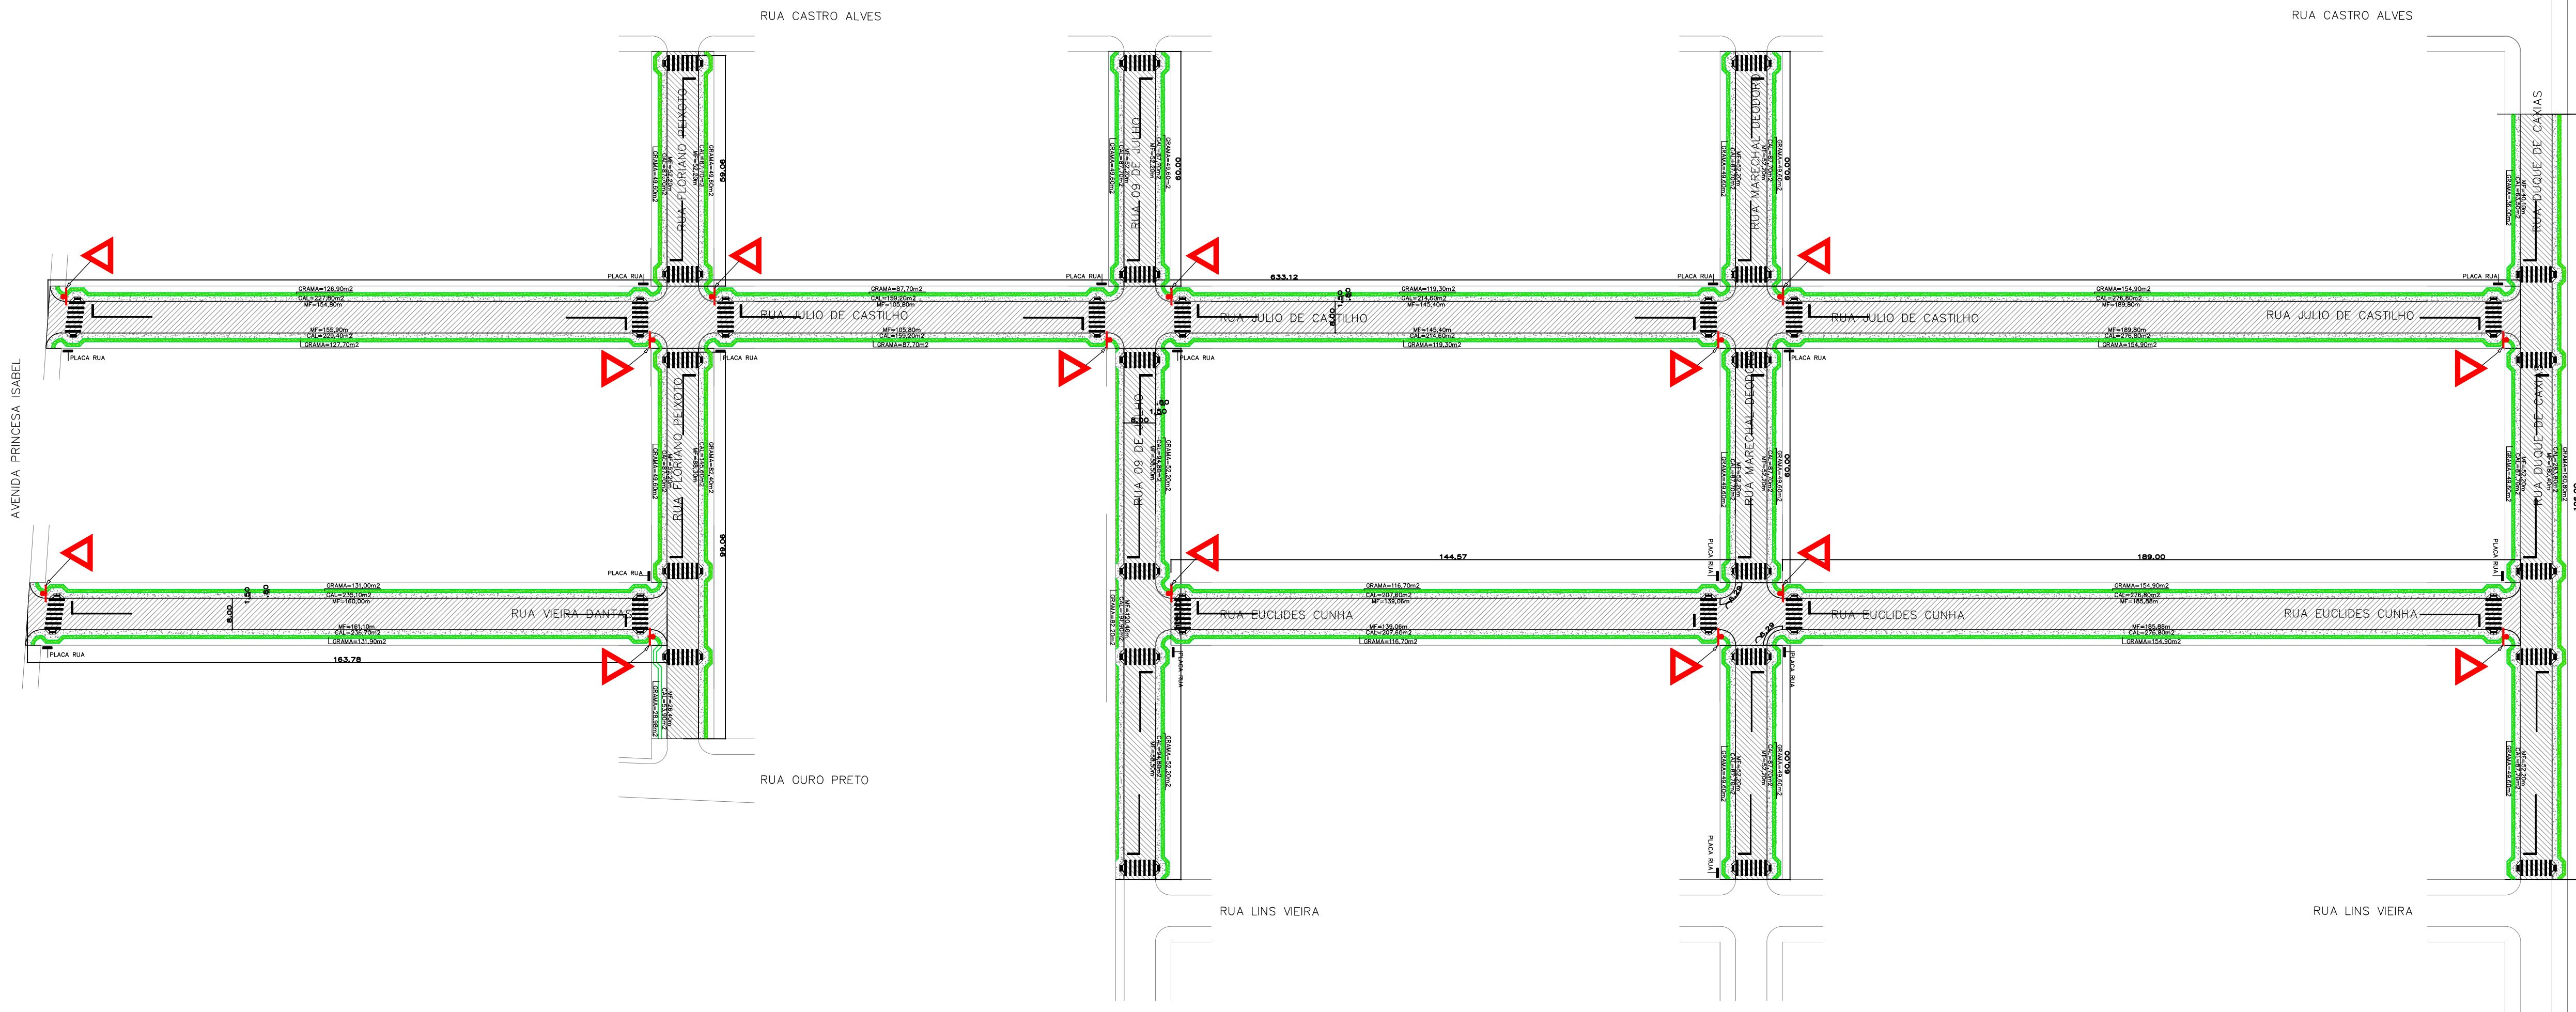

PLANTA GERAL DAS RUAS - ESCALA 1:750

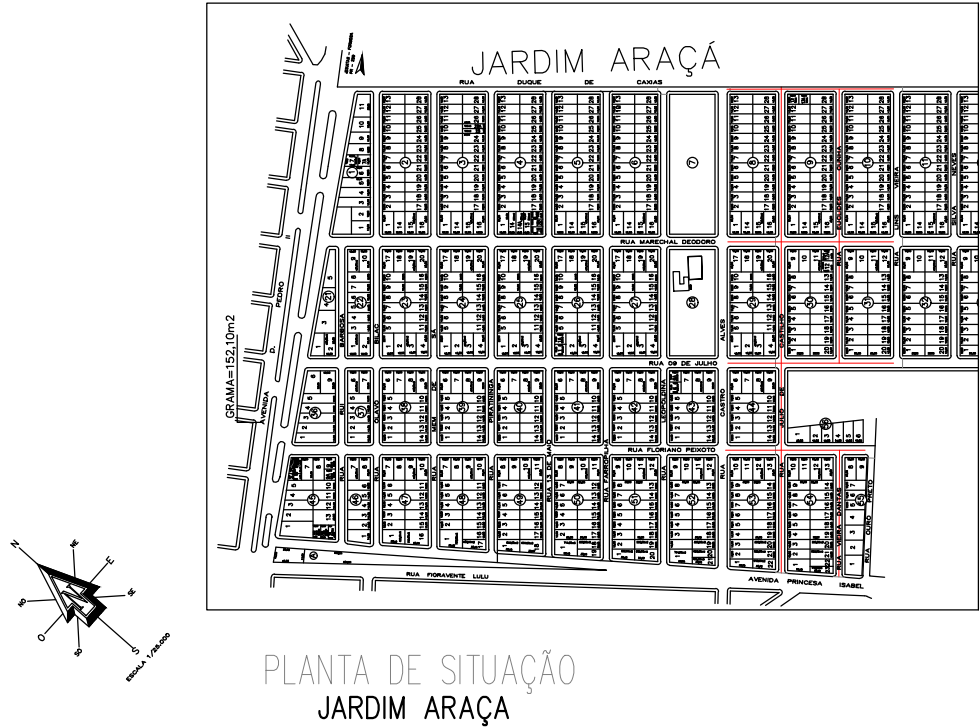

PAVIMENTAÇÃO ASFÁLTICA - AS BUILT

DISCRIMINAÇÃO		
PAVIMENTAÇÃO ASFÁLTICA - MEIO FIO - CALÇADAS - GRAMA E SINALIZAÇÃO VIÁRIA		
LOCAL		
PLANTA GERAL - JARDIM ARAÇA		
PROPRIETÁRIO		
MUNICÍPIO DE ASSIS CHATEAUBRIAND - PARANÁ		
FOLHA	MUNICÍPIO DE ASSIS CHATEAUBRIAND - PR	RESPONSÁVEL TÉCNICO
01/01		
ESCALA		
INDICADA		
DATA		
AGOSTO/2023		