



PLANTA - RUA JULIO DE CASTILHO - ESCALA 1:750

LOCAL	TRECHO	PAVIMENTAÇÃO (m2)	MEIO-FIO (m)	CALÇADA (m2)	GRAMA (m2)	PINTURA DE FAIXA (m2)	PLACA COD. R-2	REMOÇÃO DE CAMADA SUPERFICIAL e=15cm(m3)	BASE BRITA e=15cm(m3)	CBUQ (Ton.)	ESPESURA CBUQ (cm)	EXTENSÃO (m)	RAMPA (mrd)	PLACA DE RUA
RUA JULIO DE CASTILHO	AV. PRINCESA ISABEL – RUA DUQUE DE CAXIAS	5.312,00	1.192,70	1.758,40	978,40	111,84	08	786,80	786,80	531,20	4,00	633,12	16	08

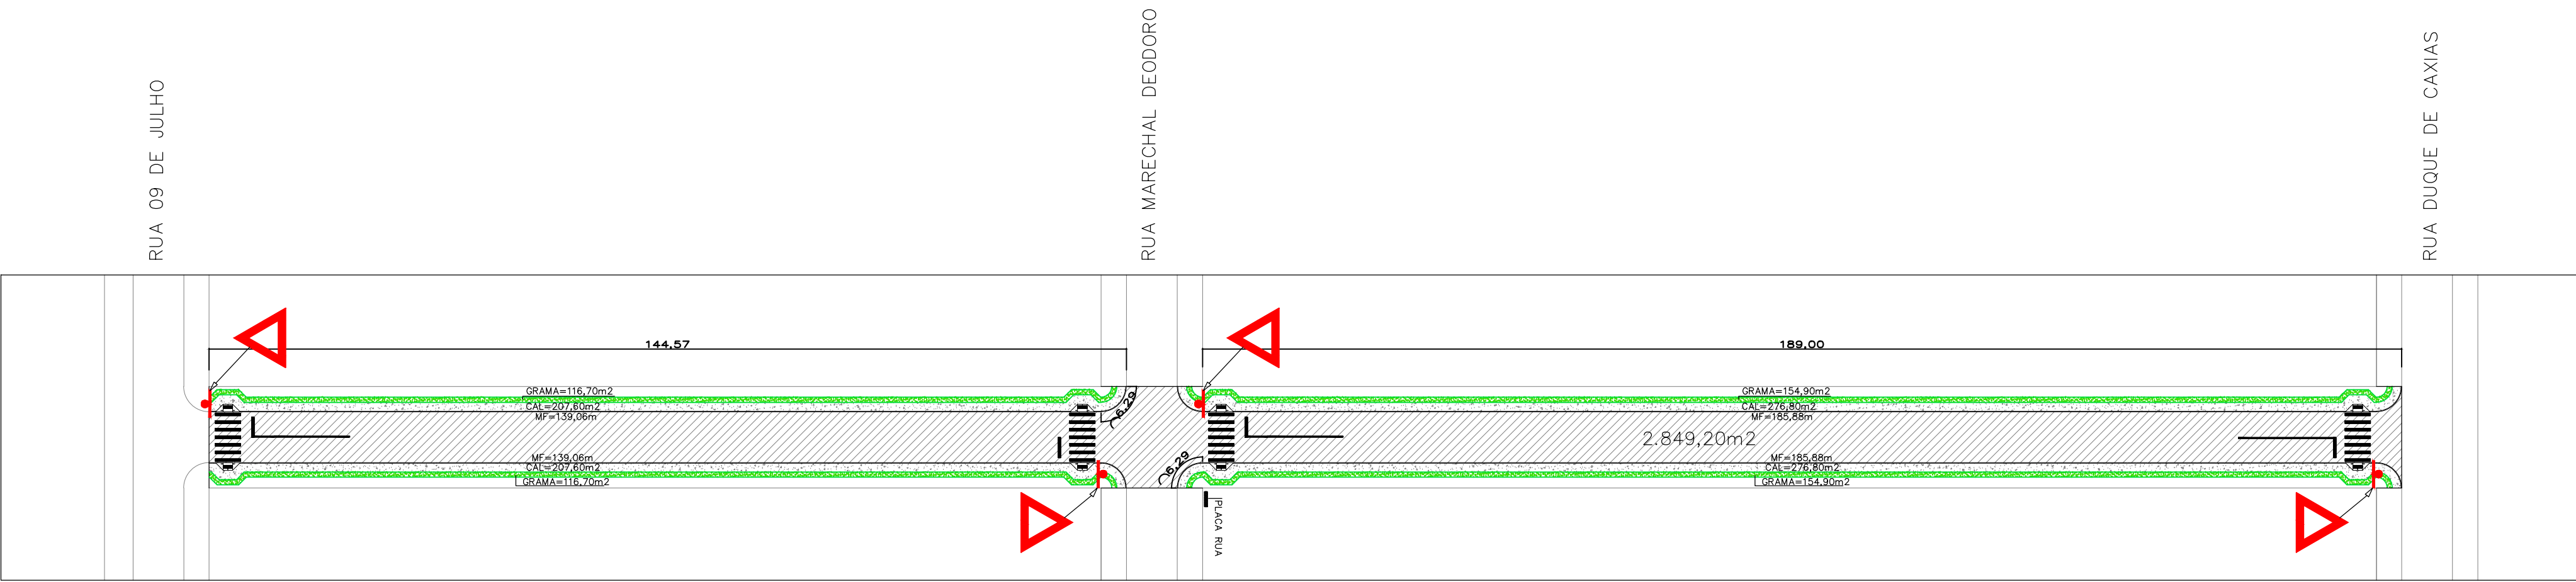


PLANTA - RUA EUCLIDES CUNHA - ESCALA 1:750

LOCAL	TRECHO	PAVIMENTAÇÃO (m2)	MEIO-FIO (m)	CALÇADA (m2)	GRAMA (m2)	PINTURA DE FAIXA (m2)	REMOÇÃO DE CAMADA SUPERFICIAL e=15cm(m3)	BASE BRITA e=15cm(m3)	CBUQ (Ton.)	ESPESURA CBUQ (cm)	EXTENSÃO (m)	RAMPA (mrd)	PLACA DE RUA	PLACA COD. R-2
RUA EUCLIDES CUNHA	RUA 09 DE JULHO – RUA DUQUE DE CAXIAS	2.849,20	649,88	968,80	543,20	55,92	427,38	427,38	284,92	4,00	333,97	10	01	04

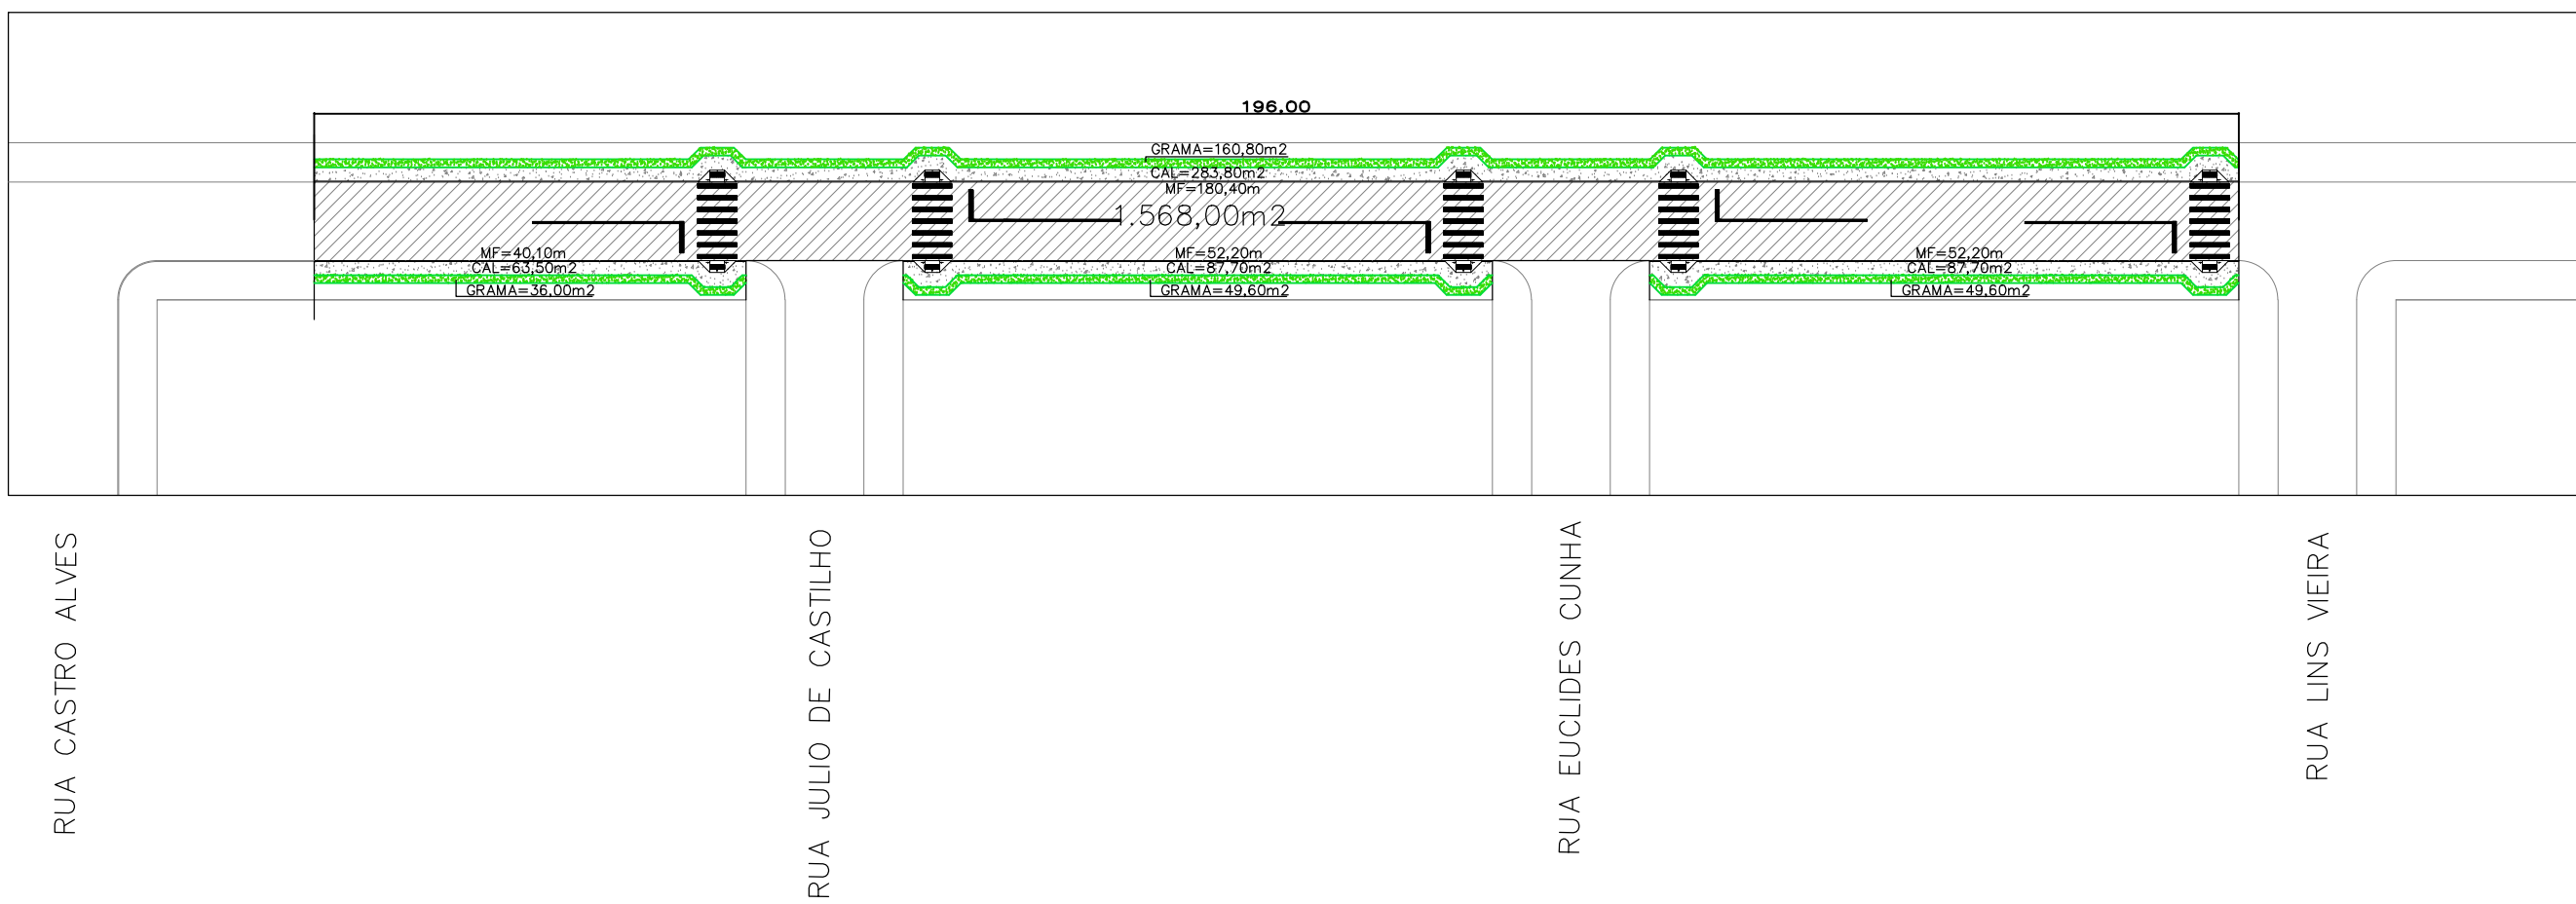



PLANTA - RUA DUQUE DE CAXIAS - ESCALA 1:750

LOCAL	TRECHO	PAVIMENTAÇÃO (m2)	MEIO-FIO (m)	CALÇADA (m2)	GRAMA (m2)	PINTURA DE FAIXA (m2)	REMOÇÃO DE CAMADA SUPERFICIAL e=15cm(m3)	BASE BRITA e=15cm(m3)	CBUQ (Ton.)	ESPESURA CBUQ (cm)	EXTENSÃO (m)	RAMPA (mrd)	PLACA DE RUA
RUA DUQUE DE CAXIAS	RUA CASTRO ALVES – RUA LINE VIEIRA	1.568,00	324,90	522,10	296,00	69,90	235,20	235,20	156,80	4,00	196,00	10	01

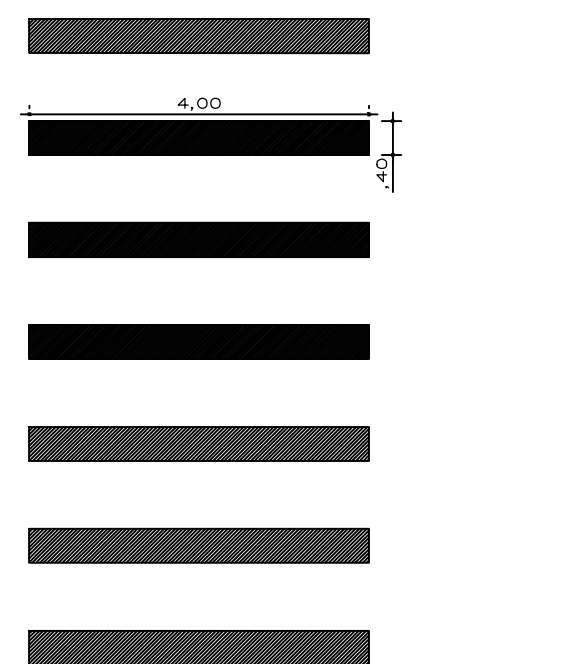


FAIXA BRANCA A=11,20m2

SINALIZAÇÃO VERTICAL
CÓDIGO – R2

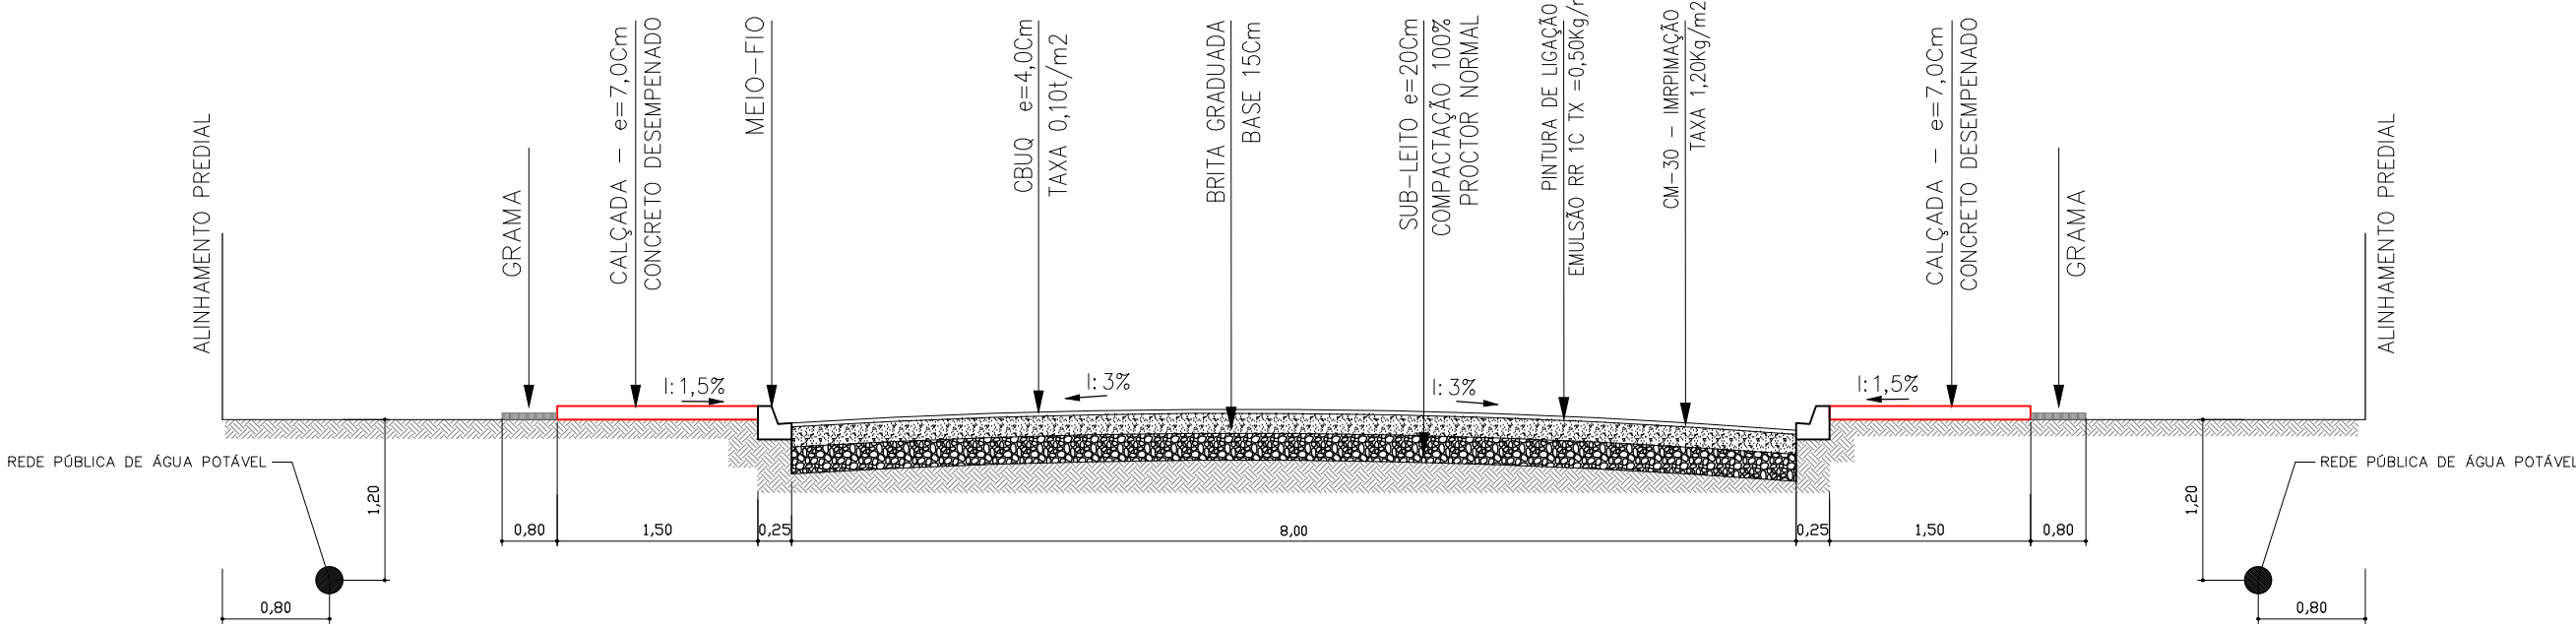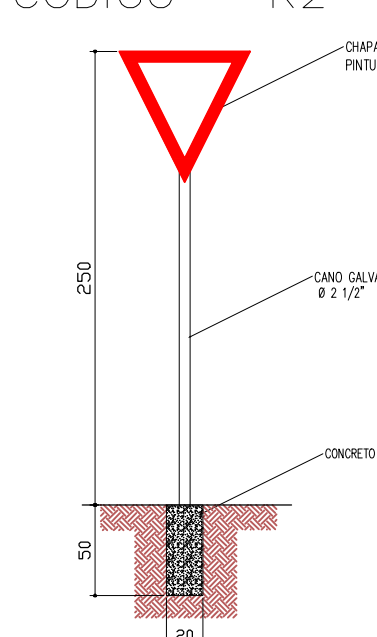


SEÇÃO TRANSVERSAL TIPO – PISTA SIMPLES
ESCALA 1:50

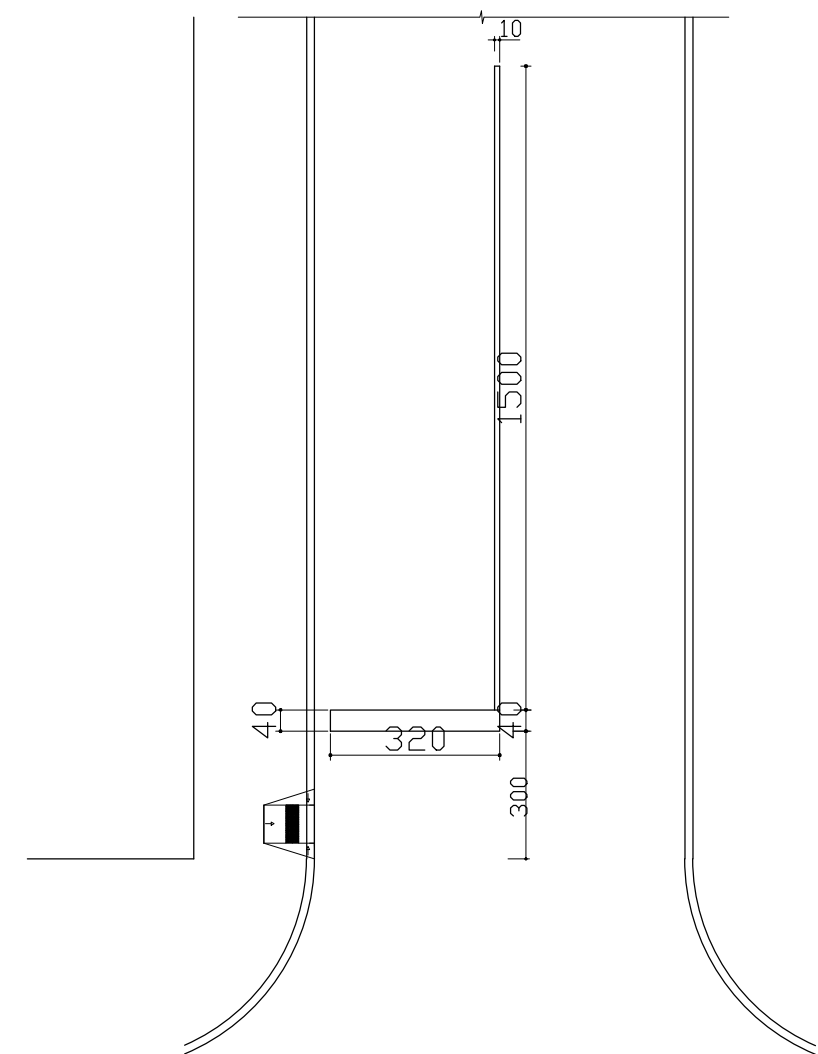

PINTURA DE FAIXA - PISTA SIMPLES (RUAS)
FAIXA BRANCA A=1,28m2
FAIXA AMARELA A=1,50m2



PLANTA DE SITUAÇÃO
JARDIM ARAÇA

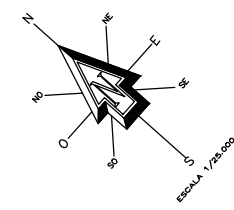

LEGENDA

- PAVIMENTAÇÃO
- MEIO FIO
- CALÇADA
- GRAMA
- SINALIZAÇÃO VERTICAL – PLACA COD. R-2
- RAMPA – CALÇADA REBAIXADA
- PLACA DE NOME DE RUA

PAVIMENTAÇÃO ASFÁLTICA - AS BUILT

DISCRIMINAÇÃO	PAVIMENTAÇÃO ASFÁLTICA - MEIO FIO - CALÇADAS - GRAMA E SINALIZAÇÃO VIÁRIA	
LOCAL	RUA JULIO DE CASTILHO - RUA EUCLIDES CUNHA - RUA DUQUE DE CAXIAS - JARDIM ARAÇA	
PROPRIETÁRIO	MUNICÍPIO DE ASSIS CHATEAUBRIAND - PARANÁ	
FOLHA	03/03	MUNICÍPIO DE ASSIS CHATEAUBRIAND – PR
ESCALA	INDICADA	RESPONSÁVEL TÉCNICO
DATA	AGOSTO/2023	