



PLANTA - RUA CAMBÉ - ESCALA 1:750

LOCAL	TRECHO	PAVIMENTAÇÃO (m ²)	MEIO-FIO (m)	CALÇADA (m ²)	GRAMA (m ²)	PINTURA DE FAIXA (m ²)	PLACA COD. R-2	REMOÇÃO DE CAMADA SUPERFICIAL ±15cm(m ³)	BASE BRITA ±12cm(m ³)	CBUQ (ton.)	ESPESSURA CBUQ (cm)	EXTENSÃO (m)	RAMPA (und)	PLACA DE RUA	ARVORES (und)
RUA CAMBÉ	RUA "3" – RUA UMUARAMA	4.250,99	1.007,08	1.461,83	800,23	111,84	04	637,65	510,12	425,10	04	508,09	16	05	42

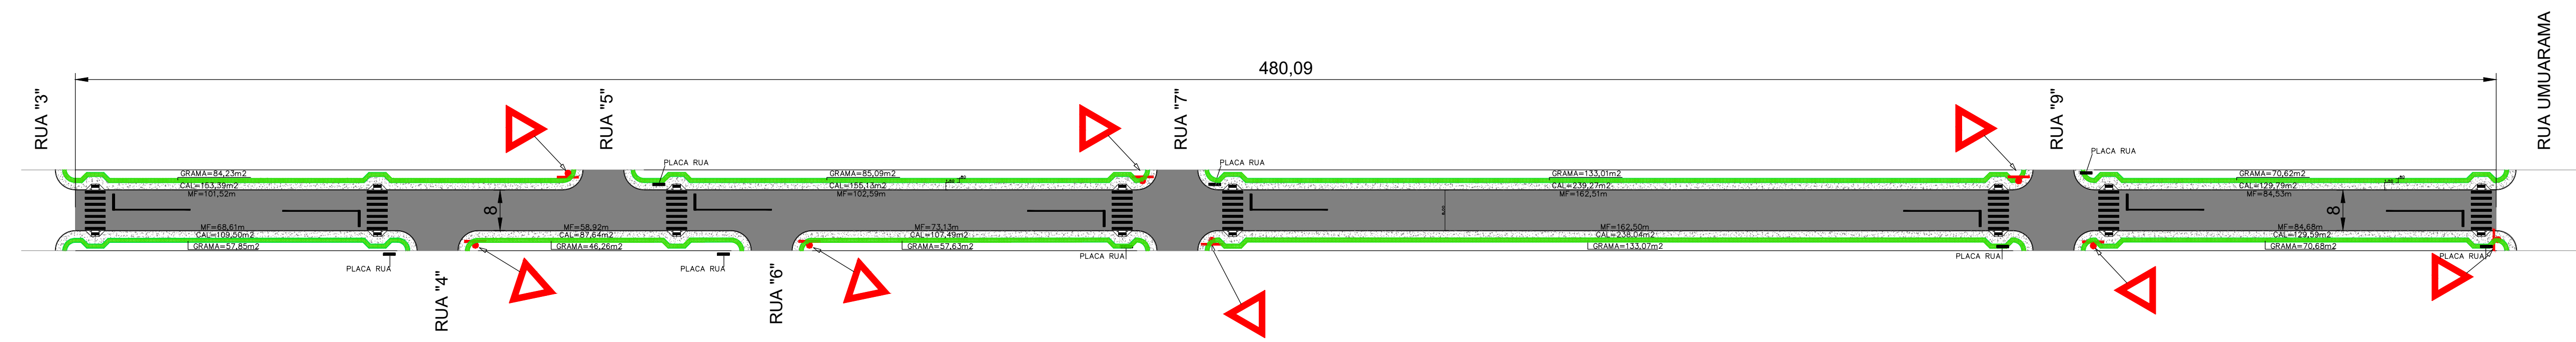


PLANTA - RUA MARIALVA - ESCALA 1:750

LOCAL	TRECHO	PAVIMENTAÇÃO (m ²)	MEIO-FIO (m)	CALÇADA (m ²)	GRAMA (m ²)	PINTURA DE FAIXA (m ²)	PLACA COD. R-2	REMOÇÃO DE CAMADA SUPERFICIAL ±15cm(m ³)	BASE BRITA ±12cm(m ³)	CBUQ (ton.)	ESPESSURA CBUQ (cm)	EXTENSÃO (m)	RAMPA (und)	PLACA DE RUA	ARVORES (und)
RUA MARIALVA	RUA "3" – RUA UMUARAMA	4.112,76	899,02	1.349,87	738,47	111,84	08	616,91	493,53	411,28	04	480,09	16	08	44

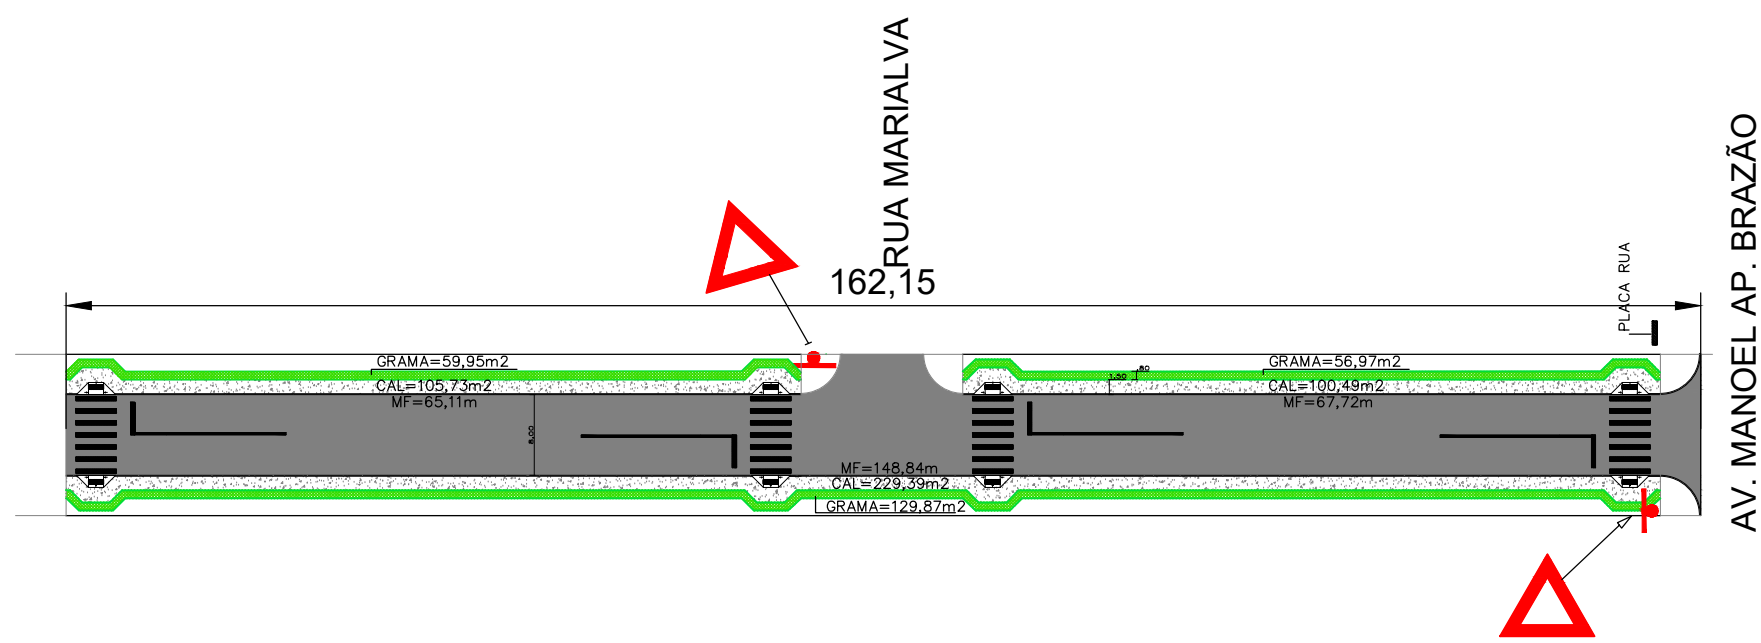


PLANTA - RUA "3" - ESCALA 1:750

LOCAL	TRECHO	PAVIMENTAÇÃO (m ²)	MEIO-FIO (m)	CALÇADA (m ²)	GRAMA (m ²)	PINTURA DE FAIXA (m ²)	PLACA COD. R-2	REMOÇÃO DE CAMADA SUPERFICIAL ±15cm(m ³)	BASE BRITA ±12cm(m ³)	CBUQ (ton.)	ESPESSURA CBUQ (cm)	EXTENSÃO (m)	RAMPA (und)	PLACA DE RUA	ARVORES (und)
RUA "3"	RUA CAMBÉ – AV. MANOEL APARECIDO BRAZÃO	1.343,19	281,67	435,61	246,79	55,92	02	201,48	161,18	134,32	04	162,15	08	01	18


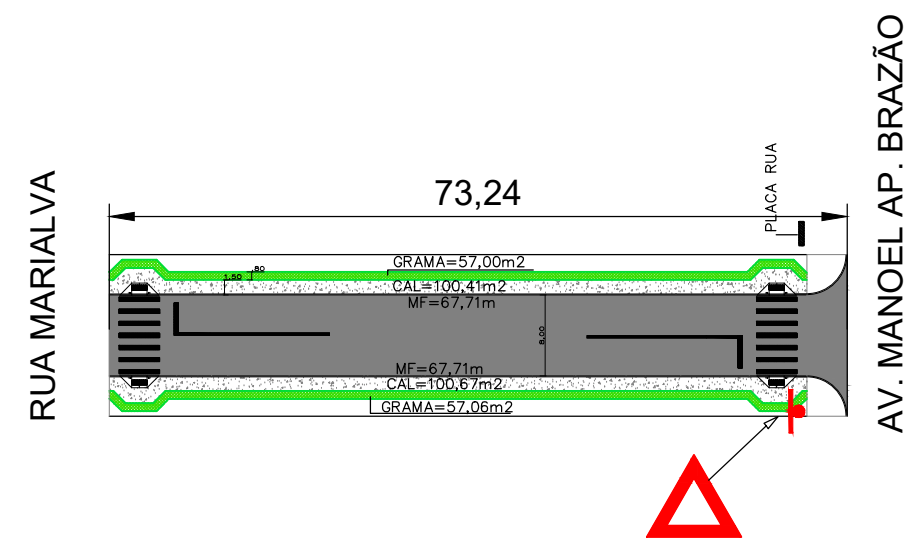


PLANTA - RUA "4" - ESCALA 1:750


LOCAL	TRECHO	PAVIMENTAÇÃO (m ²)	MEIO-FIO (m)	CALÇADA (m ²)	GRAMA (m ²)	PINTURA DE FAIXA (m ²)	PLACA COD. R-2	REMOÇÃO DE CAMADA SUPERFICIAL ±15cm(m ³)	BASE BRITA ±12cm(m ³)	CBUQ (ton.)	ESPESSURA CBUQ (cm)	EXTENSÃO (m)	RAMPA (und)	PLACA DE RUA	ARVORES (und)
RUA "4"	RUA CAMBÉ – AV. MANOEL APARECIDO BRAZÃO	593,07	135,42	201,08	114,06	27,96	01	88,96	71,18	59,31	04	73,24	04	01	11

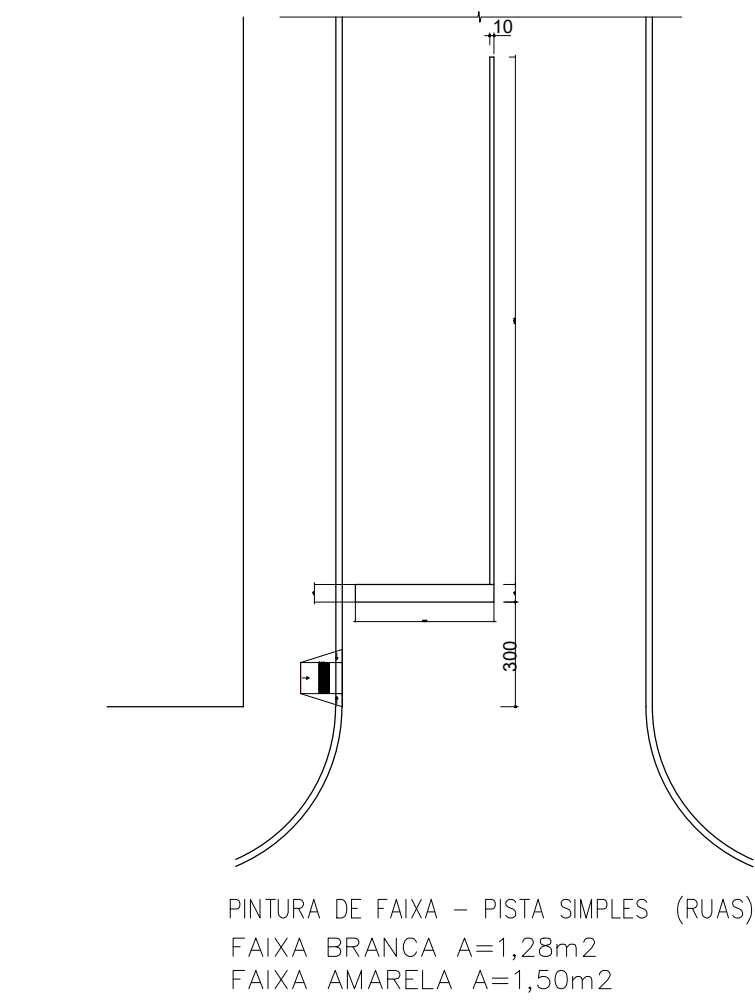

PINTURA DE FAIXA – PISTA SIMPLES (RUAS)
FAIXA BRANCA A=1,28m²
FAIXA AMARELA A=1,50m²

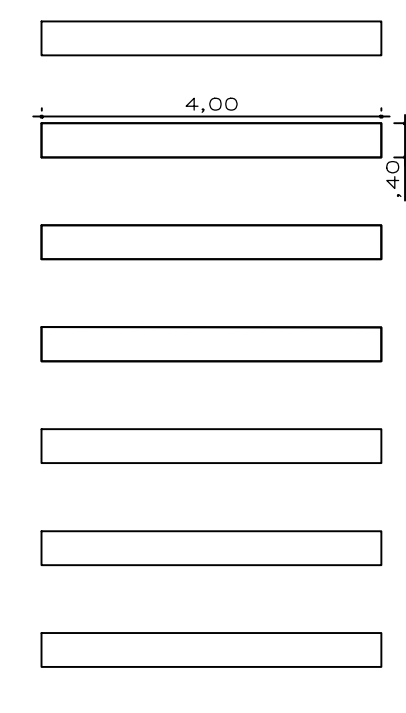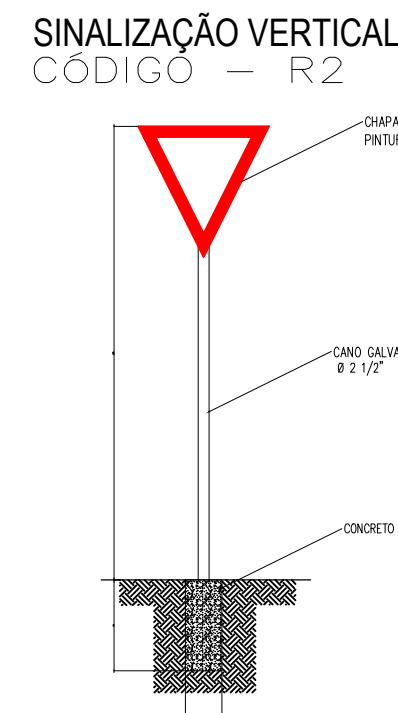


FAIXA BRANCA A=11,20m²

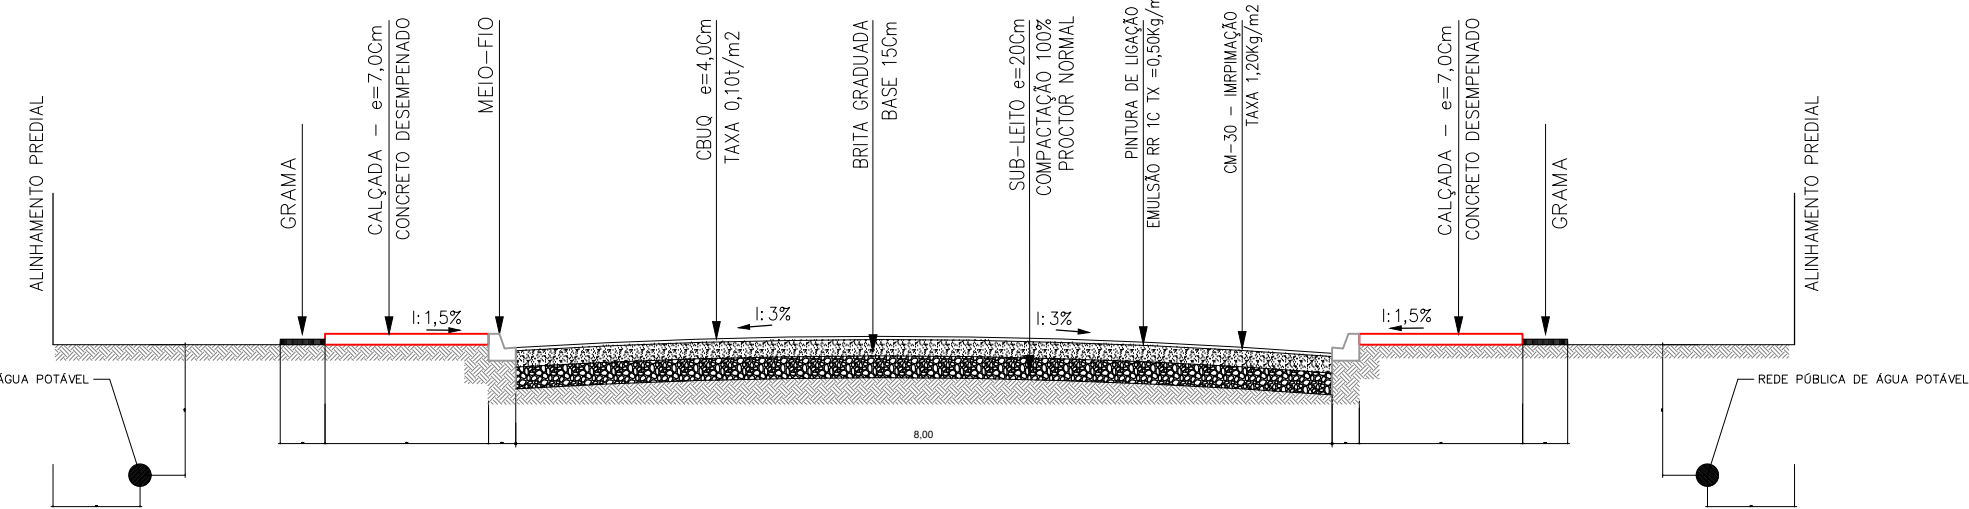

SEÇÃO TRANSVERSAL TIPO – PISTA SIMPLES
ESCALA 1:50



PLANTA DE SITUAÇÃO
JARDIM ARAÇA

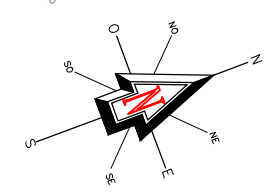

LEGENDA

- PAVIMENTAÇÃO
- MEIO FIO
- CALÇADA
- GRAMA
- SINALIZAÇÃO VERTICAL – PLACA COD. R-2
- RAMPA – CALÇADA REBAIXADA
- PLACA DE NOME DE RUA

PAVIMENTAÇÃO ASFÁLTICA - AS BUILT

DISCIPLINARIZAÇÃO	PAVIMENTAÇÃO ASFÁLTICA - MEIO FIO - CALÇADAS - GRAMA E SINALIZAÇÃO VIÁRIA	
LOCAL	VIAS URBANAS DO DISTRITO DE TERRA NOVA DO PIQUIRI	
PROPRIETÁRIO	MUNICÍPIO DE ASSIS CHATEAUBRIAND - PARANÁ	
FOLHA	01/04	RESPONSÁVEL TÉCNICO
ESCALA	INDICADA	
DATA	NOV/2023	