



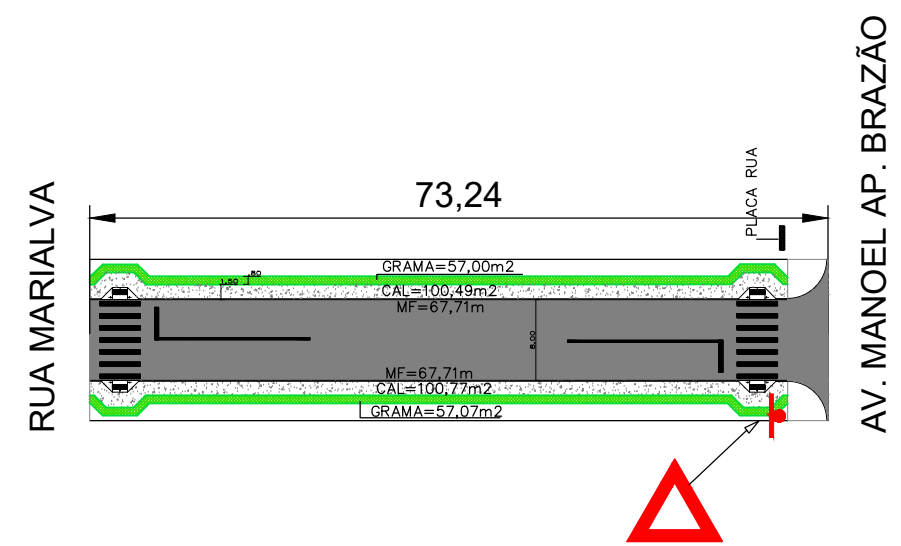


PLANTA - RUA "6" - ESCALA 1:750

LOCAL	TRECHO	PAVIMENTAÇÃO (m2)	MEIO-FIO (m)	CALÇADA (m2)	GRAMA (m2)	PINTURA DE FAIXA (m2)	PLACA COD. R-2	REMOÇÃO DE CAMADA SUPERFICIAL e=15cm(m3)	BASE BRITA e=12cm(m3)	CBUQ (Ton.)	ESPESSURA CBUQ (cm)	EXTENSÃO (m)	RAMPA (und)	PLACA DE RUA	ARVORES (und)
RUA "6"	RUA MARIALVA – AV. MANOEL APARECIDO BRAZÃO	592,45	135,42	201,26	114,07	27,96	01	88,86	71,09	59,24	04	73,24	04	01	14

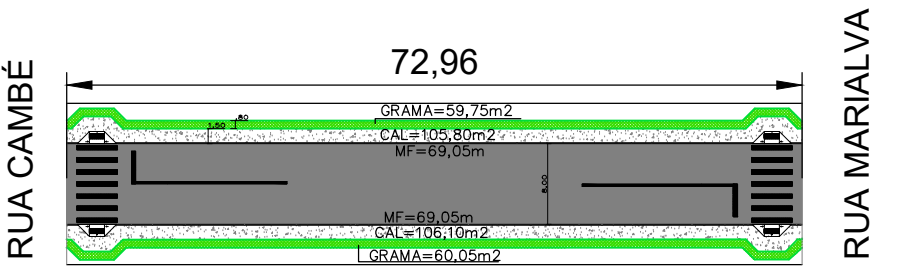


PLANTA - RUA "5" - ESCALA 1:750

LOCAL	TRECHO	PAVIMENTAÇÃO (m2)	MEIO-FIO (m)	CALÇADA (m2)	GRAMA (m2)	PINTURA DE FAIXA (m2)	PLACA COD. R-2	REMOÇÃO DE CAMADA SUPERFICIAL e=15cm(m3)	BASE BRITA e=12cm(m3)	CBUQ (Ton.)	ESPESSURA CBUQ (cm)	EXTENSÃO (m)	RAMPA (und)	PLACA DE RUA	ARVORES (und)
RUA "5"	RUA CAMBÉ – RUA MARIALVA	583,52	128,10	211,90	119,80	27,96	00	87,53	70,02	58,35	04	72,96	04	00	06

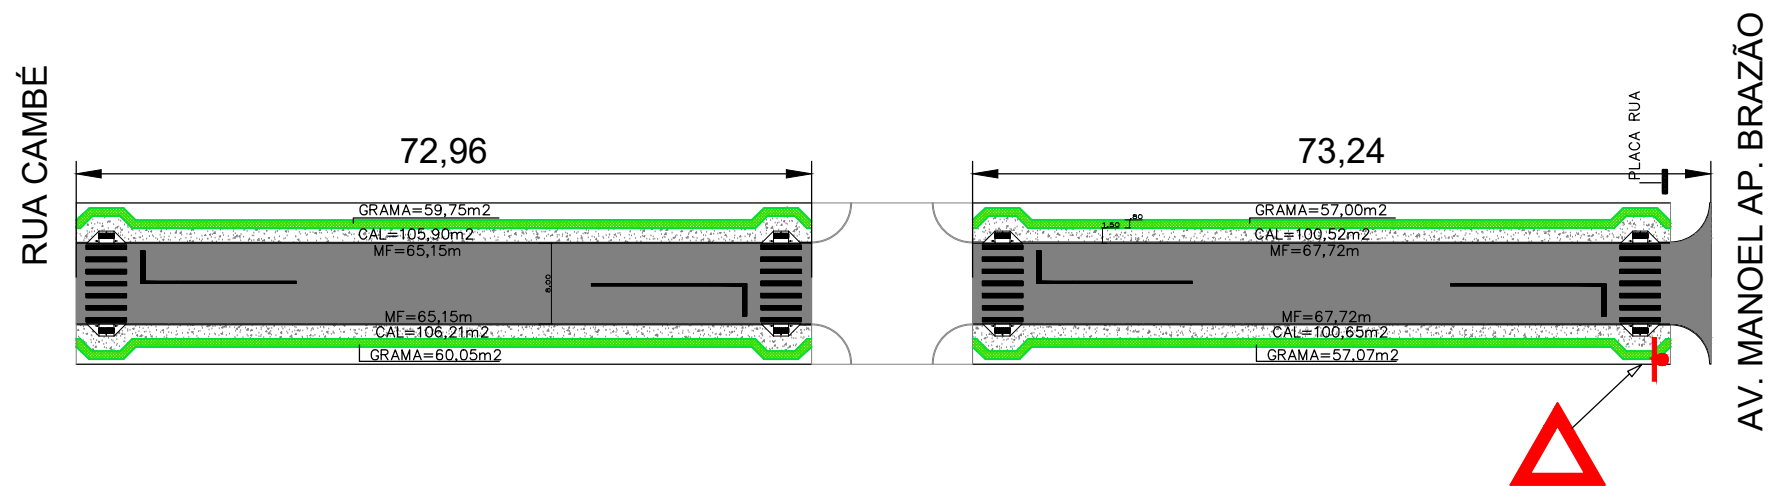


PLANTA - RUA "7" - ESCALA 1:750

LOCAL	TRECHO	PAVIMENTAÇÃO (m2)	MEIO-FIO (m)	CALÇADA (m2)	GRAMA (m2)	PINTURA DE FAIXA (m2)	PLACA COD. R-2	REMOÇÃO DE CAMADA SUPERFICIAL e=15cm(m3)	BASE BRITA e=12cm(m3)	CBUQ (Ton.)	ESPESSURA CBUQ (cm)	EXTENSÃO (m)	RAMPA (und)	PLACA DE RUA	ARVORES (und)
RUA "7"	RUA CAMBÉ – AV. MANOEL APARECIDO BRAZÃO	1.175,86	265,74	413,28	233,87	55,92	01	176,38	141,10	117,59	04	146,20	08	01	14

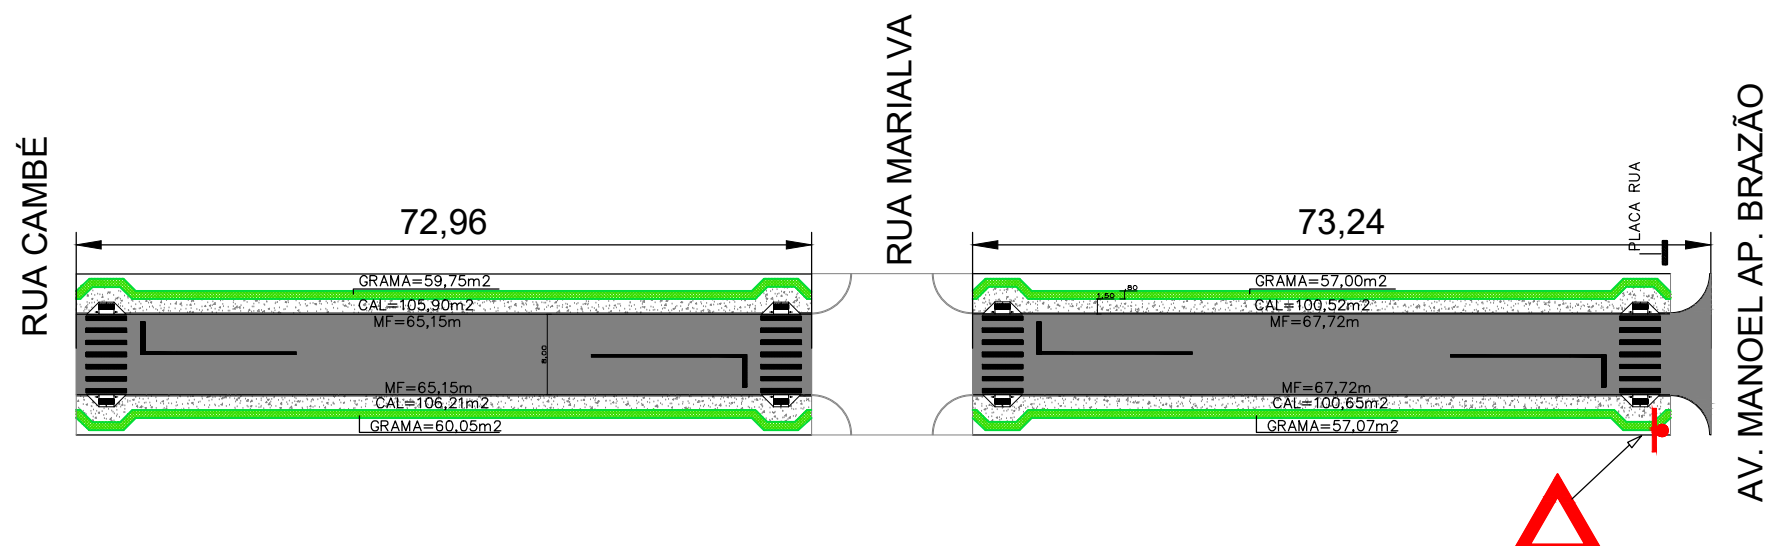


PLANTA - RUA "9" - ESCALA 1:750

LOCAL	TRECHO	PAVIMENTAÇÃO (m2)	MEIO-FIO (m)	CALÇADA (m2)	GRAMA (m2)	PINTURA DE FAIXA (m2)	PLACA COD. R-2	REMOÇÃO DE CAMADA SUPERFICIAL e=15cm(m3)	BASE BRITA e=12cm(m3)	CBUQ (Ton.)	ESPESSURA CBUQ (cm)	EXTENSÃO (m)	RAMPA (und)	PLACA DE RUA	ARVORES (und)
RUA "9"	RUA CAMBÉ – AV. MANOEL APARECIDO BRAZÃO	1.175,86	265,74	413,28	233,87	55,92	01	176,38	141,10	117,59	04	146,20	08	01	03

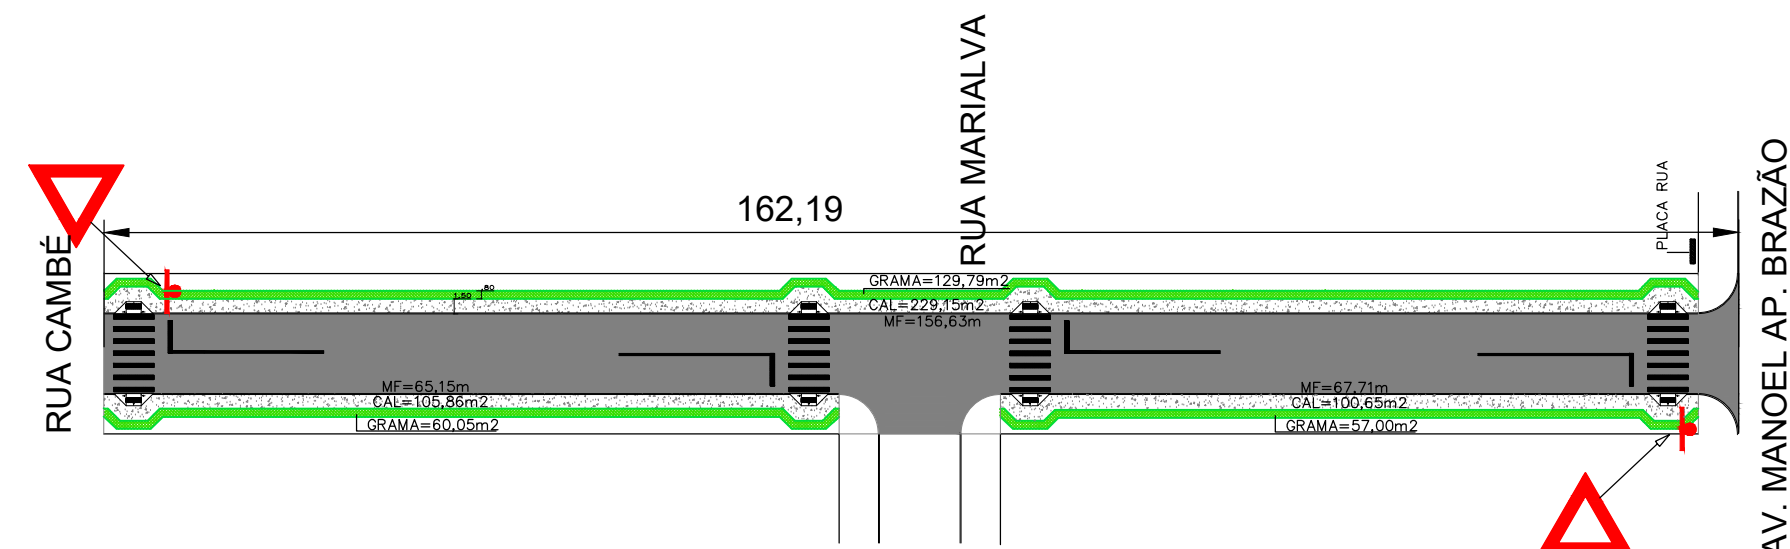


PLANTA - RUA UMARAMA - ESCALA 1:750



LOCAL	TRECHO	PAVIMENTAÇÃO (m2)	MEIO-FIO (m)	CALÇADA (m2)	GRAMA (m2)	PINTURA DE FAIXA (m2)	PLACA COD. R-2	REMOÇÃO DE CAMADA SUPERFICIAL e=15cm(m3)	BASE BRITA e=12cm(m3)	CBUQ (Ton.)	ESPESSURA CBUQ (cm)	EXTENSÃO (m)	RAMPA (und)	PLACA DE RUA	ARVORES (und)
RUA UMARAMA	RUA CAMBÉ – AV. MANOEL APARECIDO BRAZÃO	1.327,93	289,49	435,66	246,84	55,92	02	199,19	159,35	190,71	04	162,19	08	01	13

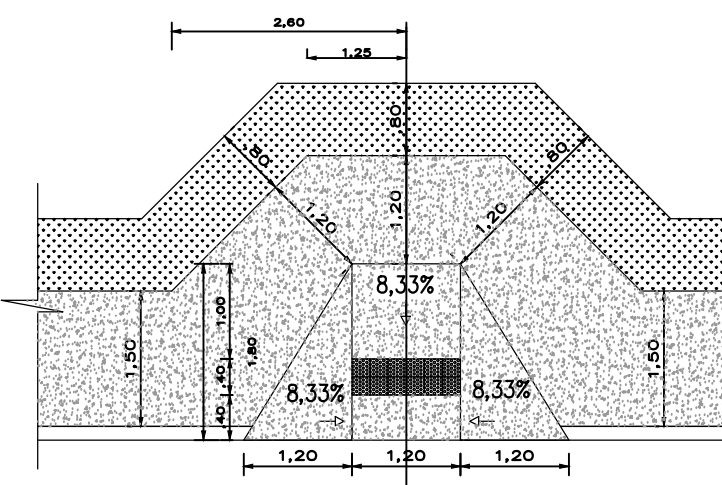

DET. DO REBAIXO NA CALÇADA
ESC. 1/50

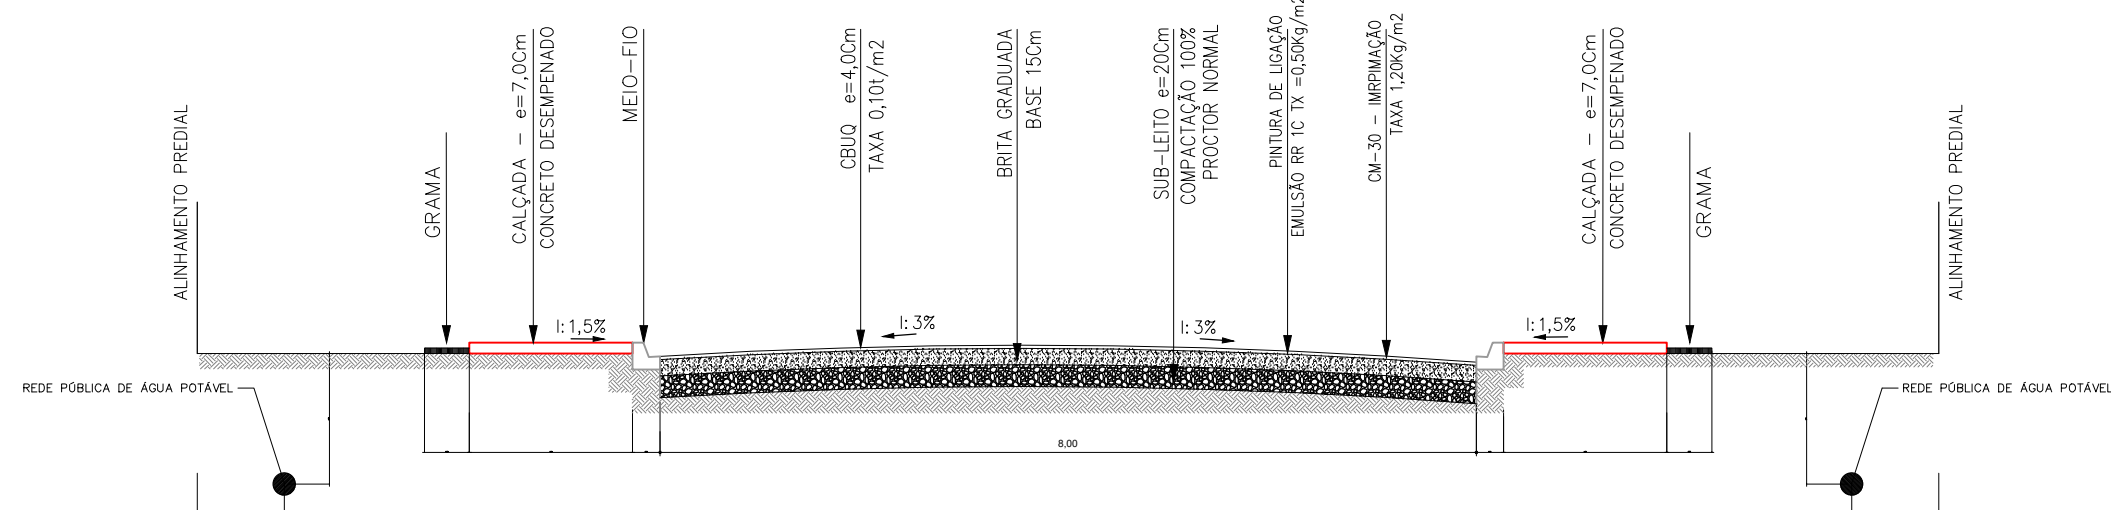

SEÇÃO TRANSVERSAL TIPO – PISTA SIMPLES
ESCALA 1:50

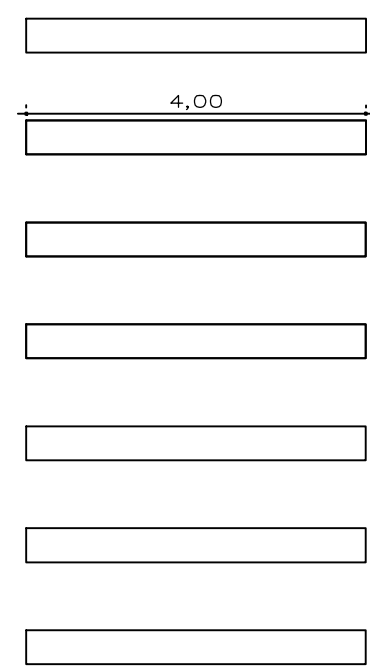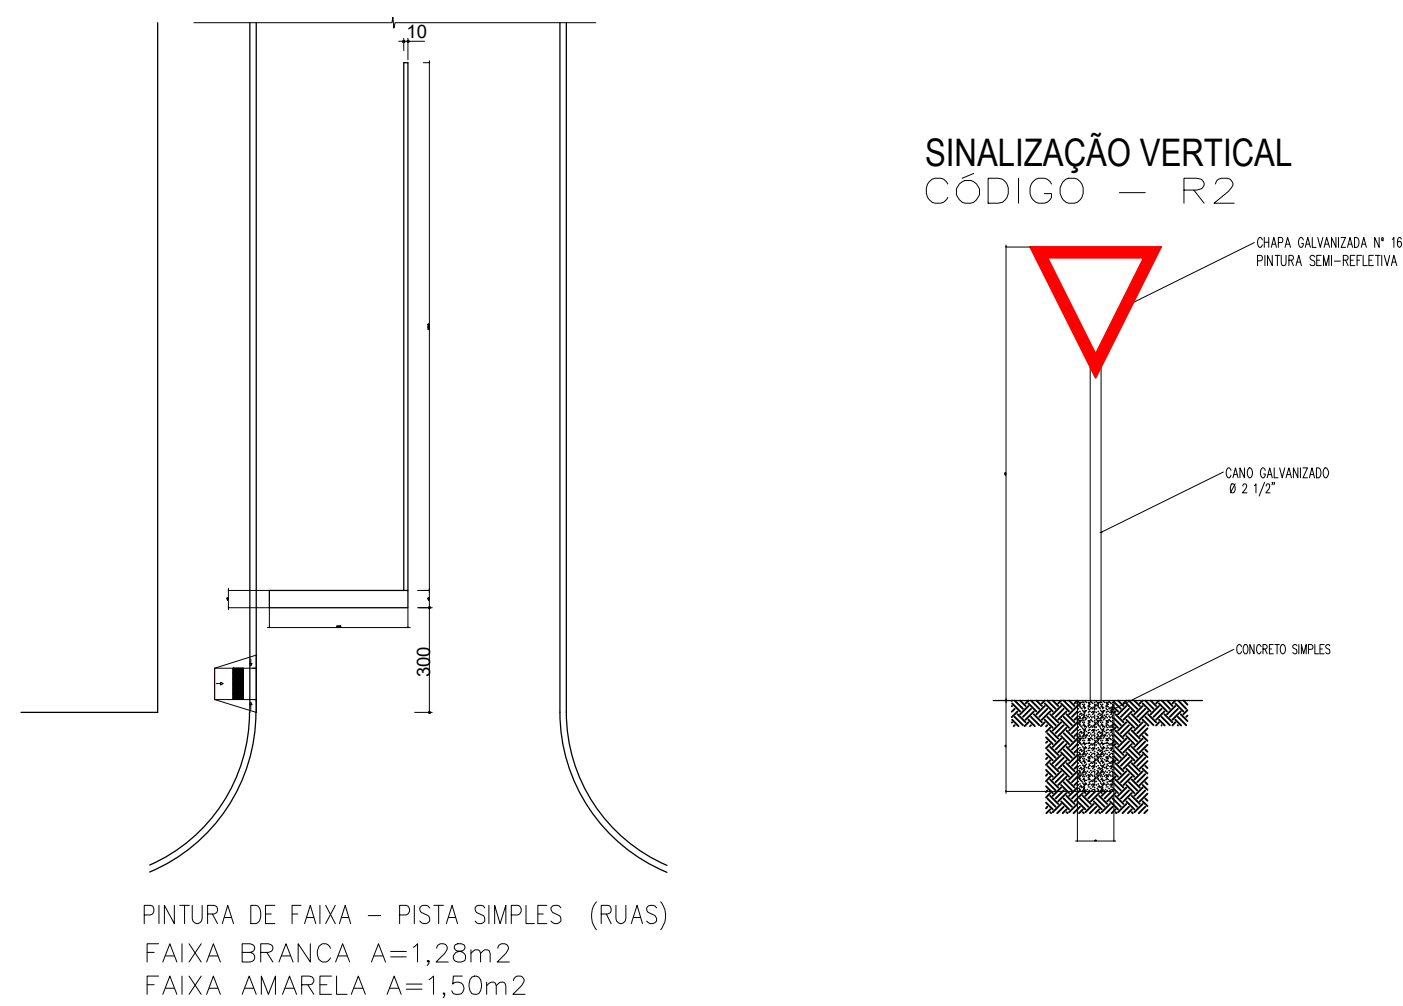

FAIXA BRANCA A=11,20m2



PLANTA DE SITUAÇÃO
JARDIM ARAÇA

LEGENDA

- PAVIMENTAÇÃO
- MEIO FIO
- CALÇADA
- GRAMA
- SINALIZAÇÃO VERTICAL – PLACA COD. R-2
- RAMPA – CALÇADA REBAIXADA
- PLACA DE NOME DE RUA

PAVIMENTAÇÃO ASFÁLTICA - AS BUILT

DISCRIMINAÇÃO	PAVIMENTAÇÃO ASFÁLTICA - MEIO FIO - CALÇADAS - GRAMA E SINALIZAÇÃO VIÁRIA	
LOCAL	VIAS URBANAS DO DISTRITO DE TERRA NOVA DO PIQUIRI	
PROPRIETÁRIO	MUNICÍPIO DE ASSIS CHATEAUBRIAND - PARANÁ	
FOLHA	02/04	RESPONSÁVEL TÉCNICO
ESCALA	INDICADA	
DATA	NOV/2023	