



PLANTA - RUA MANDAGUARI - ESCALA 1:750

LOCAL	TRECHO	PAVIMENTAÇÃO (m2)	MEIO-FIO (m)	CALÇADA (m2)	GRAMA (m2)	PINTURA DE FAIXA (m2)	PLACA COD. R-2	REMOÇÃO DE CAMADA SUPERFICIAL e=15cm(m3)	BASE BRITA e=12cm(m3)	CBUQ (ton.)	ESPESURA CBUQ (cm)	EXTENSÃO (m)	RAMPA (und)	PLACA DE RUA	ÁRVORES (und)
RUA MANDAGUARI	RUA APUCARANA – RUA “4”	2.742,65	628,06	933,44	524,14	55,92	04	411,40	329,12	274,26	04	333,11	08	04	20

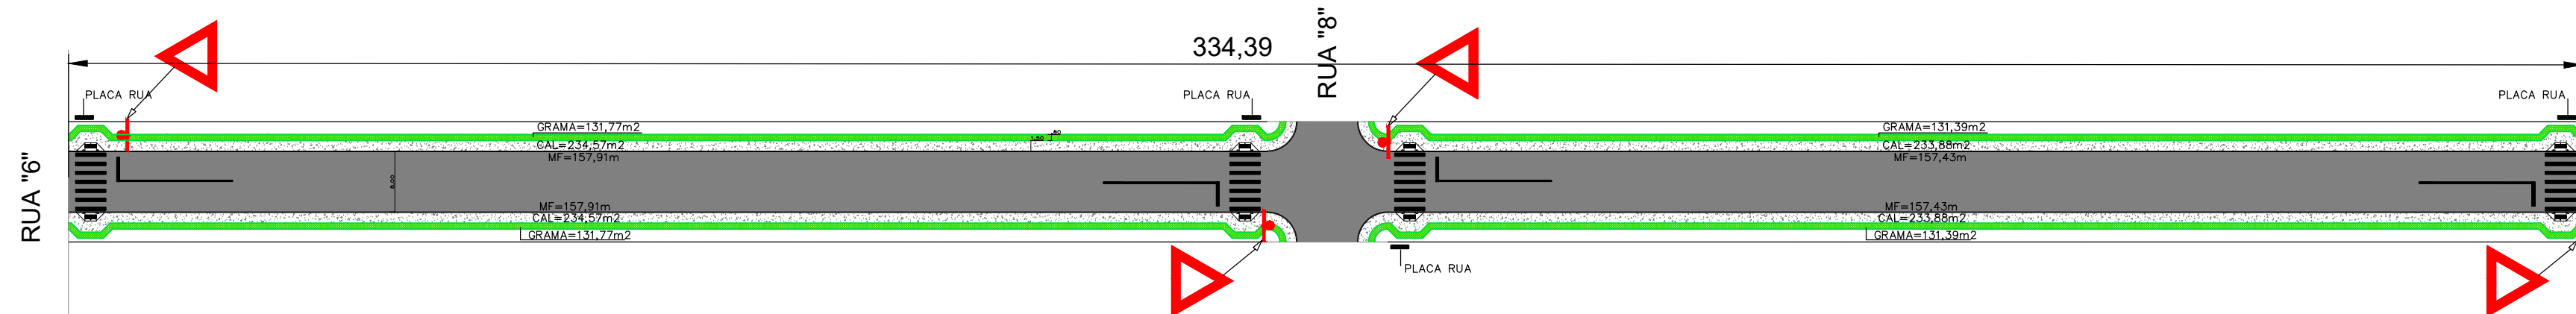


PLANTA - RUA MANDAGUARI - ESCALA 1:750

LOCAL	TRECHO	PAVIMENTAÇÃO (m2)	MEIO-FIO (m)	CALÇADA (m2)	GRAMA (m2)	PINTURA DE FAIXA (m2)	PLACA COD. R-2	REMOÇÃO DE CAMADA SUPERFICIAL e=15cm(m3)	BASE BRITA e=12cm(m3)	CBUQ (ton.)	ESPESURA CBUQ (cm)	EXTENSÃO (m)	RAMPA (und)	PLACA DE RUA	ÁRVORES (und)
RUA MANDAGUARI	RUA “4” – RUA UMARAMA	2.752,77	630,68	936,82	526,32	55,92	04	412,91	330,33	275,28	04	334,39	08	04	30

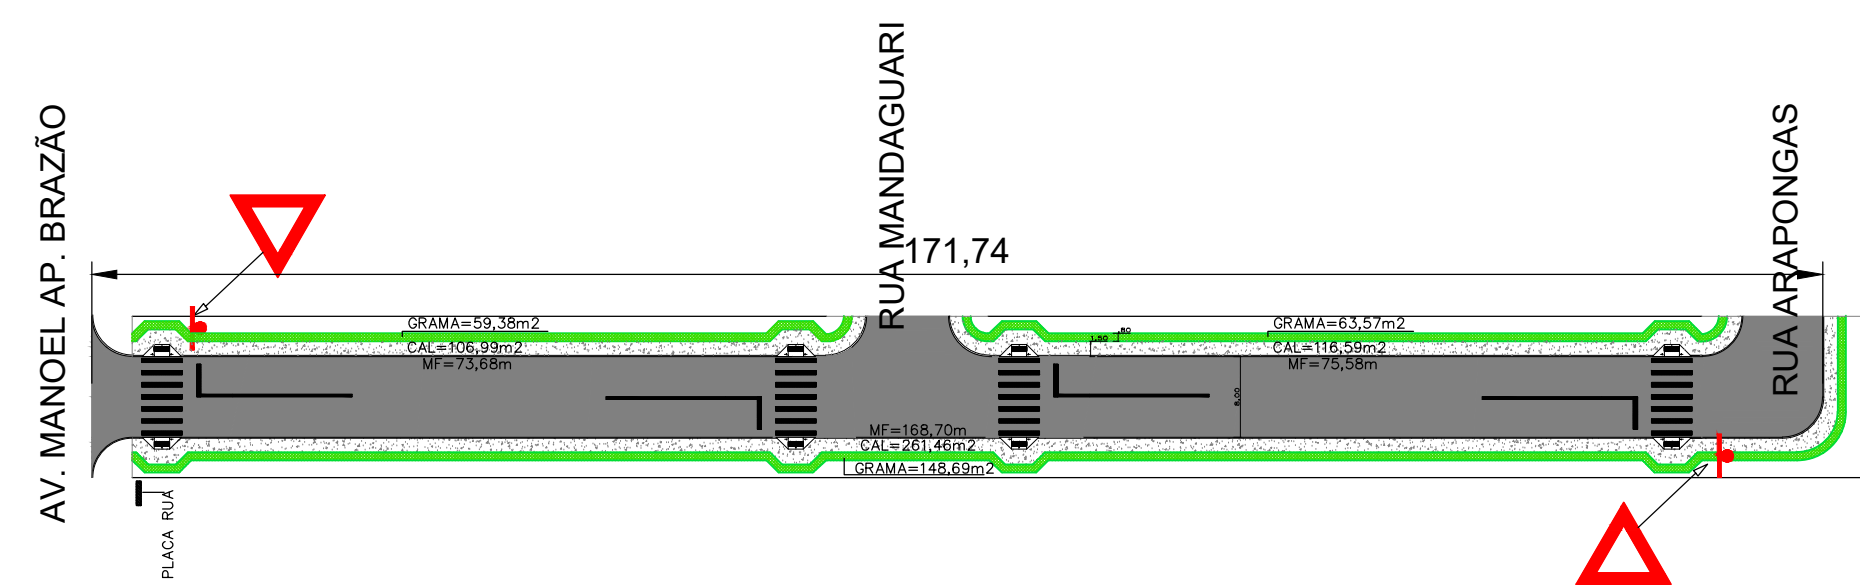


PLANTA - RUA APUCARANA - ESCALA 1:750

LOCAL	TRECHO	PAVIMENTAÇÃO (m2)	MEIO-FIO (m)	CALÇADA (m2)	GRAMA (m2)	PINTURA DE FAIXA (m2)	PLACA COD. R-2	REMOÇÃO DE CAMADA SUPERFICIAL e=15cm(m3)	BASE BRITA e=12cm(m3)	CBUQ (ton.)	ESPESURA CBUQ (cm)	EXTENSÃO (m)	RAMPA (und)	PLACA DE RUA	ÁRVORES (und)
RUA APUCARANA	AV. MANOEL AP. BRAZO – RUA ARAPONGAS	1.451,67	317,96	485,04	271,64	55,92	02	217,75	174,20	140,17	04	171,74	08	01	26

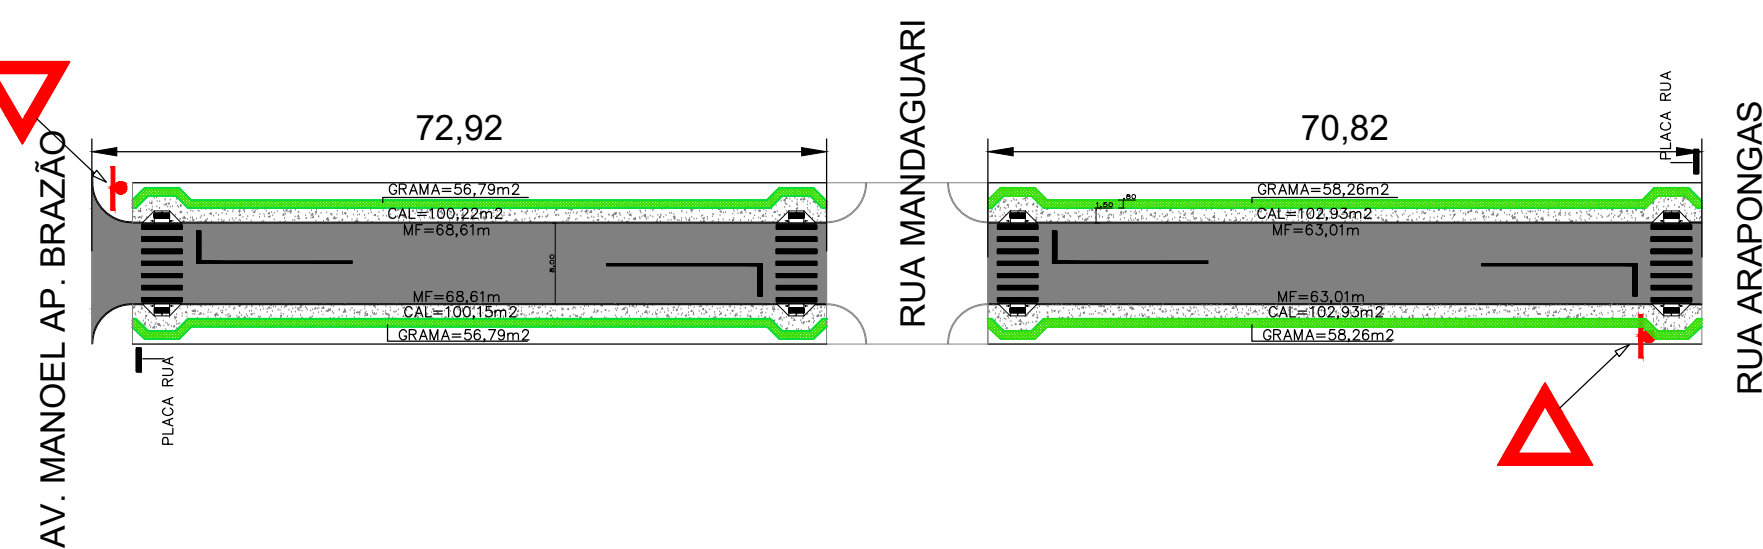


PLANTA - RUA “2” - ESCALA 1:750

LOCAL	TRECHO	PAVIMENTAÇÃO (m2)	MEIO-FIO (m)	CALÇADA (m2)	GRAMA (m2)	PINTURA DE FAIXA (m2)	PLACA COD. R-2	REMOÇÃO DE CAMADA SUPERFICIAL e=15cm(m3)	BASE BRITA e=12cm(m3)	CBUQ (ton.)	ESPESURA CBUQ (cm)	EXTENSÃO (m)	RAMPA (und)	PLACA DE RUA	ÁRVORES (und)
RUA “2”	AV. MANOEL AP. BRAZO – RUA ARAPONGAS	1.156,75	263,24	406,30	230,10	55,92	02	173,51	138,81	115,68	04	143,74	08	02	19


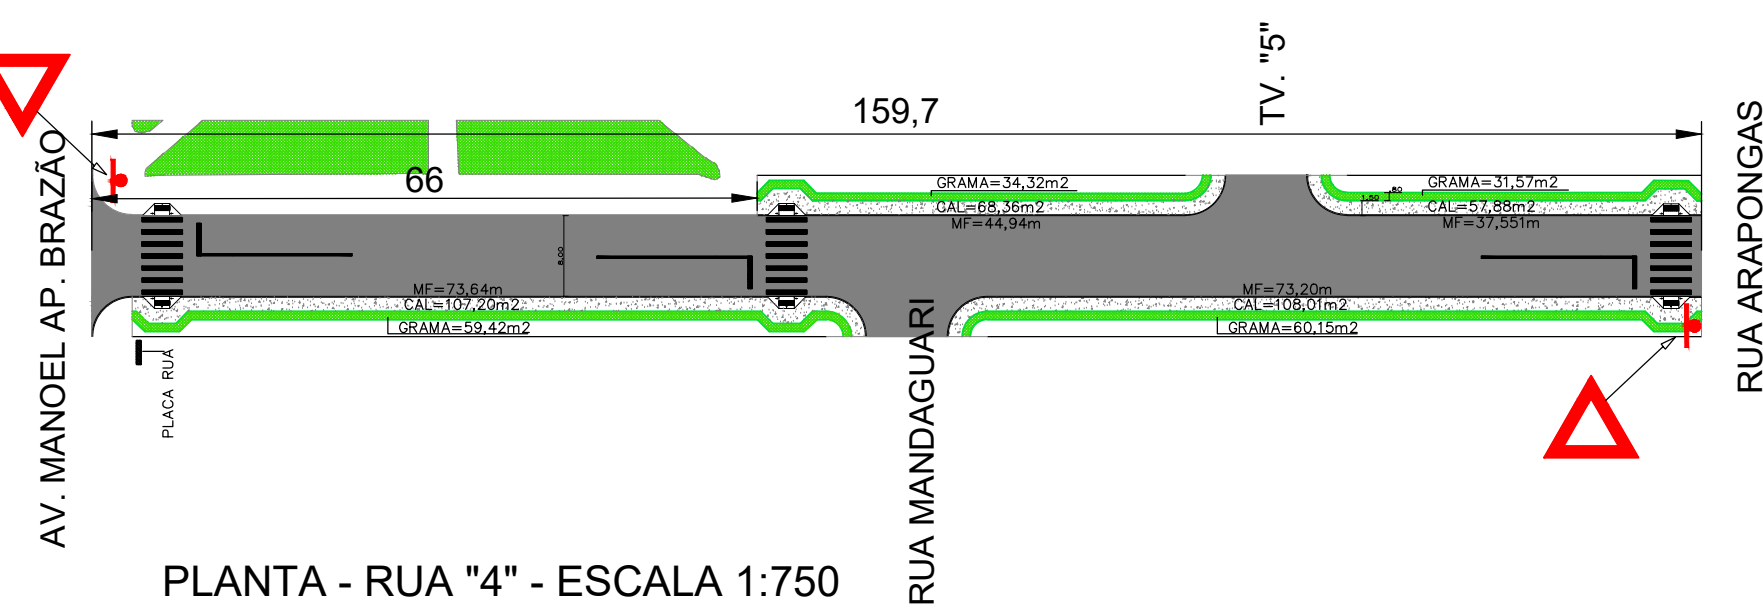


PLANTA - RUA “4” - ESCALA 1:750


LOCAL	TRECHO	PAVIMENTAÇÃO (m2)	MEIO-FIO (m)	CALÇADA (m2)	GRAMA (m2)	PINTURA DE FAIXA (m2)	PLACA COD. R-2	REMOÇÃO DE CAMADA SUPERFICIAL e=15cm(m3)	BASE BRITA e=12cm(m3)	CBUQ (ton.)	ESPESURA CBUQ (cm)	EXTENSÃO (m)	RAMPA (und)	PLACA DE RUA	ÁRVORES (und)
RUA “4”	AV. MANOEL AP. BRAZO – RUA ARAPONGAS	1.362,38	229,33	341,45	185,46	41,04	02	204,35	163,48	136,24	04	159,70	06	01	07

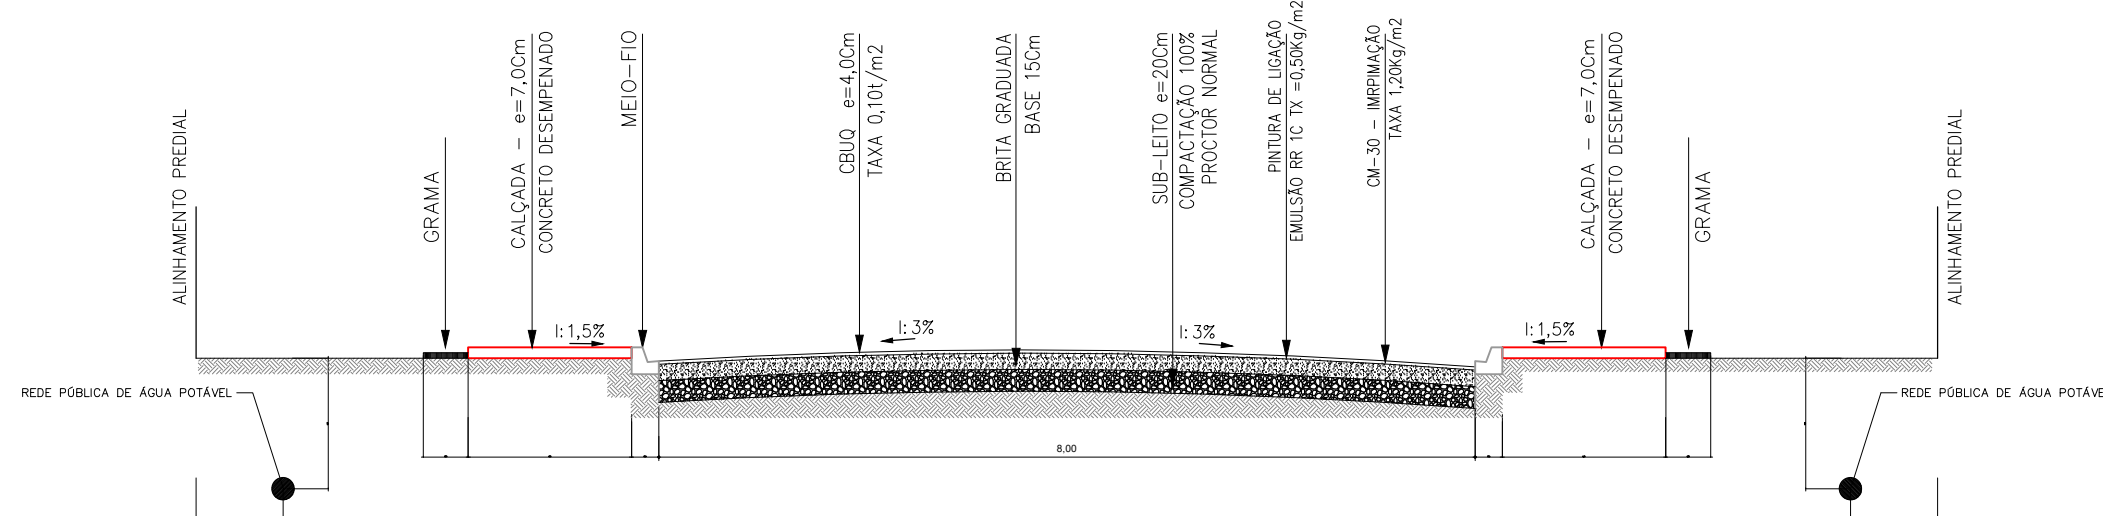

SEÇÃO TRANSVERSAL TIPO – PISTA SIMPLES
ESCALA: 1:50

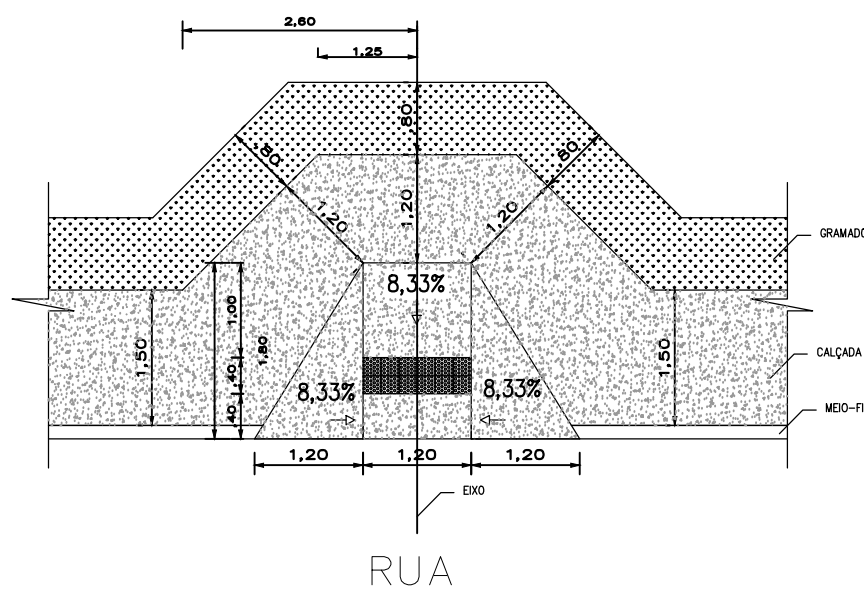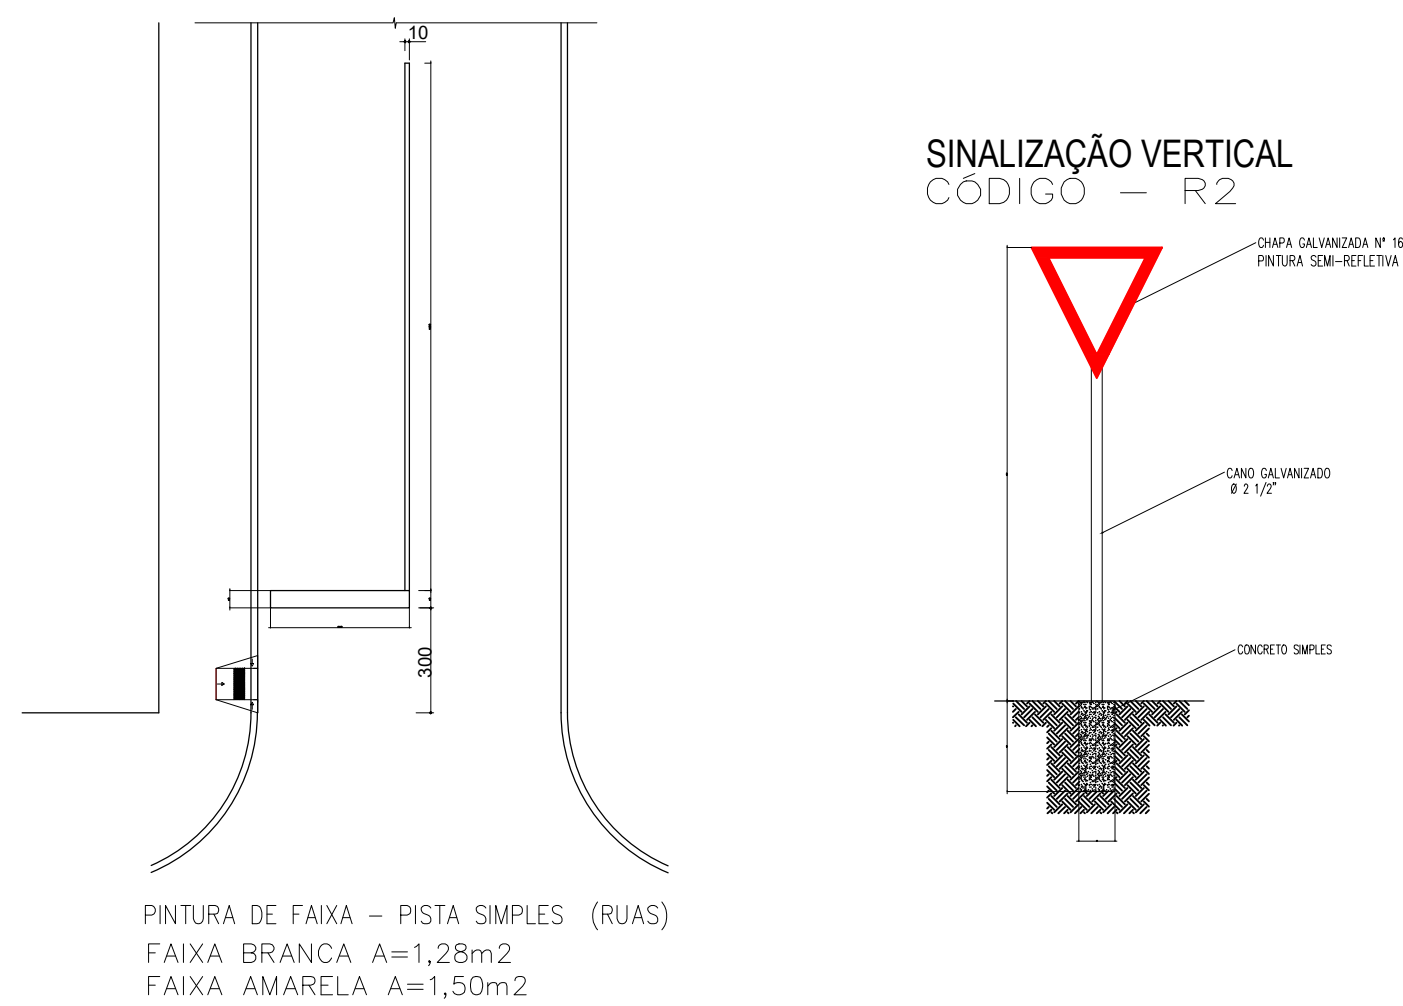

DET. DO REBAIXO NA CALÇADA
ESC. 1/50

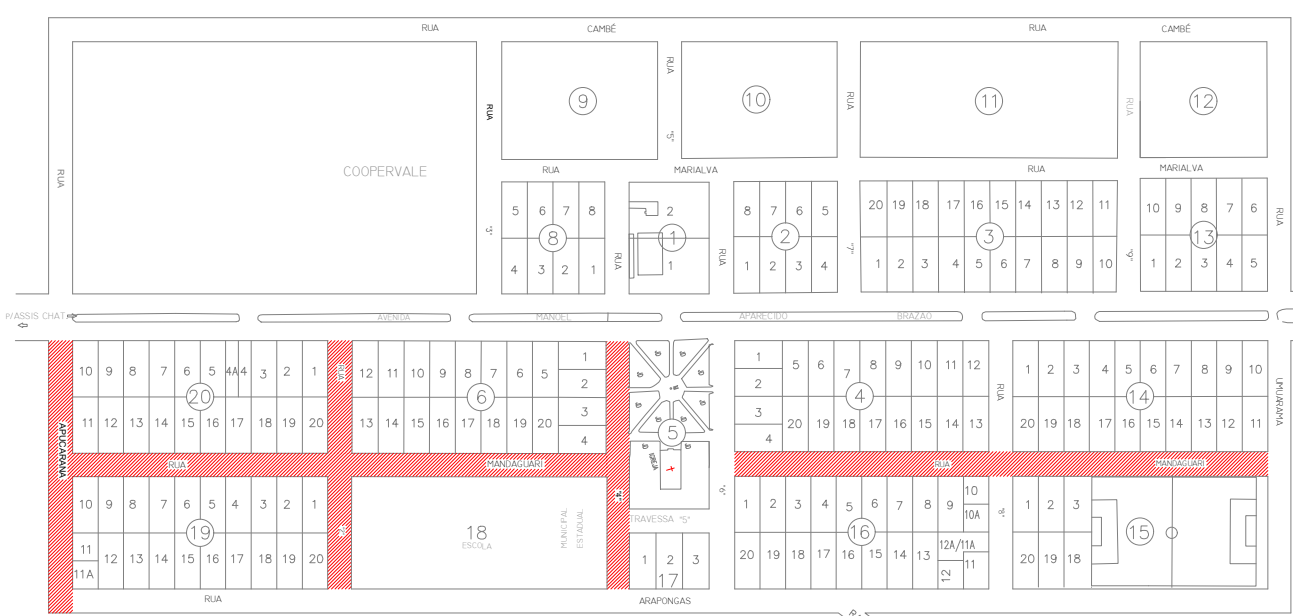

PLANTA DE SITUAÇÃO
JARDIM ARAÇA

- LEGENDA**
- PAVIMENTAÇÃO
 - MEIO FIO
 - CALÇADA
 - GRAMA
 - SINALIZAÇÃO VERTICAL – PLACA COD. R-2
 - RAMPA – CALÇADA REBAIXADA
 - PLACA DE NOME DE RUA

PAVIMENTAÇÃO ASFÁLTICA - AS BUILT

DISCRIMINAÇÃO	PAVIMENTAÇÃO ASFÁLTICA - MEIO FIO - CALÇADAS - GRAMA E SINALIZAÇÃO VIÁRIA	
LOCAL	VIAS URBANAS DO DISTRITO DE TERRA NOVA DO PIQUIRI	
PROPRIETÁRIO	MUNICÍPIO DE ASSIS CHATEAUBRIAND - PARANÁ	
FOLHA	03/04	MUNICÍPIO DE ASSIS CHATEAUBRIAND – PR
ESCALA	INDICADA	RESPONSÁVEL TÉCNICO
DATA	NOV/2023	