



PLANTA - RUA BOLÍVIA - ESCALA 1:750

LOCAL	TRECHO	PAVIMENTAÇÃO (m2)	MEIO-FIO (m)	CALÇADA (m2)	GRAMA (m2)	PINTURA DE FAIXA (m2)	PLACA COD. R-2	REMOÇÃO DE CAMADA SUPERFICIAL e=15cm(m3)	BASE BRITA e=12cm(m3)	CBUQ (Tm.)	ESPESURA CBUQ (cm)	EXTENSÃO (m)	RAMPA (und)	PLACA DE RUA
RUA BOLÍVIA	AVENIDA ESTADOS UNIDOS – RUA DISTRITO FEDERAL	2.597,54	619,59	983,42	521,84	55,92	04	389,63	311,70	298,75	04	323,44	08	00

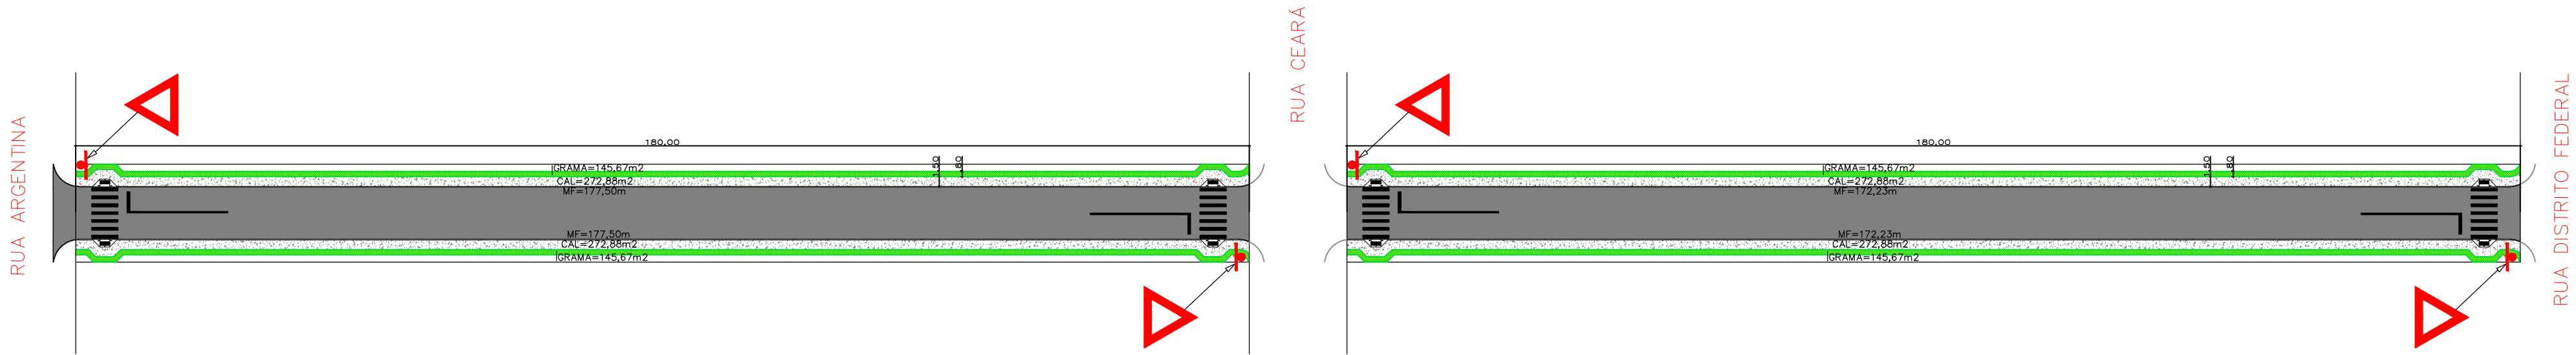


PLANTA - RUA BRASIL - ESCALA 1:750

LOCAL	TRECHO	PAVIMENTAÇÃO (m2)	MEIO-FIO (m)	CALÇADA (m2)	GRAMA (m2)	PINTURA DE FAIXA (m2)	PLACA COD. R-2	REMOÇÃO DE CAMADA SUPERFICIAL e=15cm(m3)	BASE BRITA e=12cm(m3)	CBUQ (Tm.)	ESPESURA CBUQ (cm)	EXTENSÃO (m)	RAMPA (und)	PLACA DE RUA
RUA BRASIL	RUA ARGENTINA – RUA DISTRITO FEDERAL	2.917,33	699,46	1.091,52	582,68	55,92	04	437,60	350,07	291,73	04	360,00	08	00

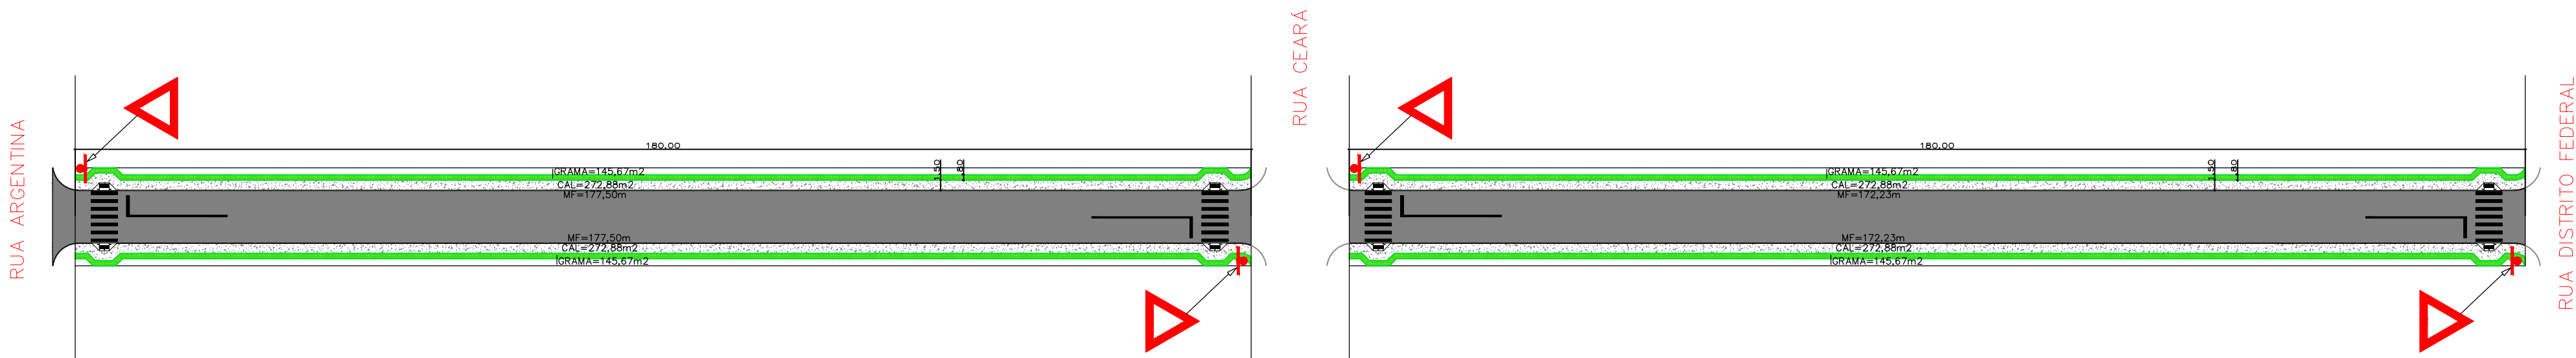


PLANTA - RUA CHILE - ESCALA 1:750

LOCAL	TRECHO	PAVIMENTAÇÃO (m2)	MEIO-FIO (m)	CALÇADA (m2)	GRAMA (m2)	PINTURA DE FAIXA (m2)	PLACA COD. R-2	REMOÇÃO DE CAMADA SUPERFICIAL e=15cm(m3)	BASE BRITA e=12cm(m3)	CBUQ (Tm.)	ESPESURA CBUQ (cm)	EXTENSÃO (m)	RAMPA (und)	PLACA DE RUA
RUA CHILE	RUA ARGENTINA – RUA DISTRITO FEDERAL	2.917,33	699,46	1.091,52	582,68	55,92	04	437,60	350,07	291,73	04	360,00	08	00

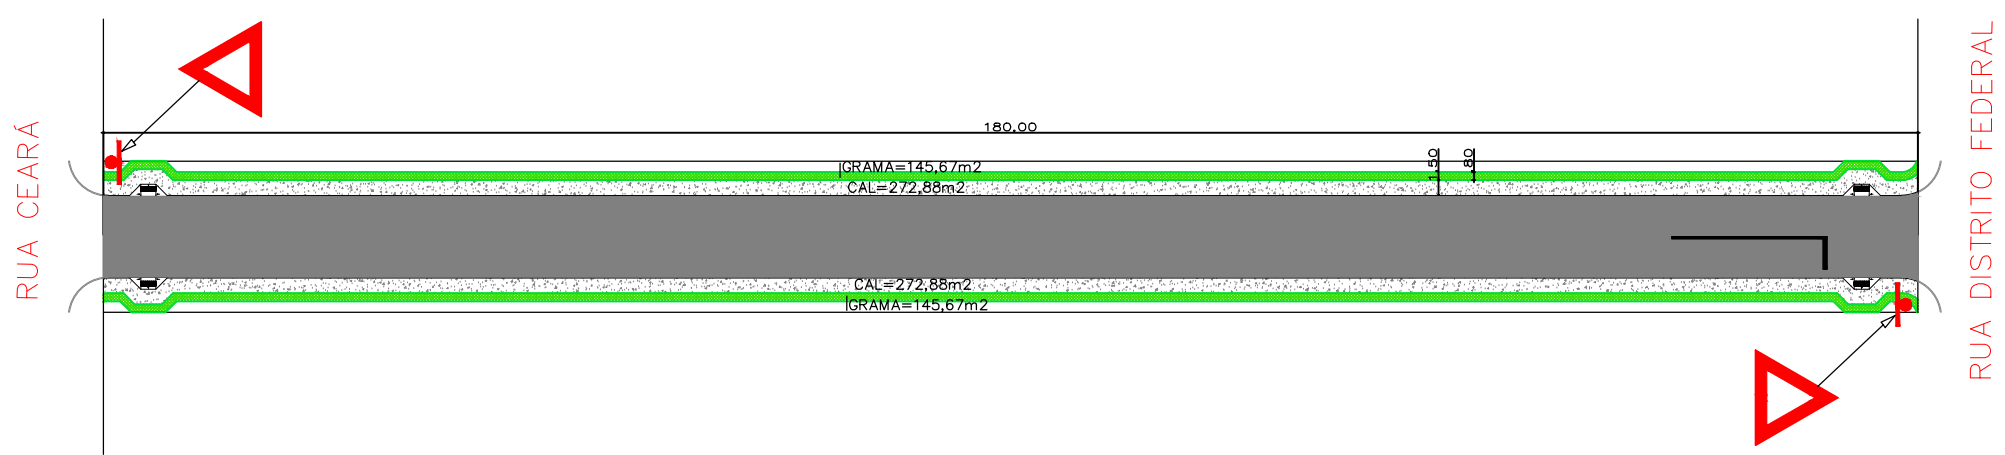



PLANTA - RUA DOMINICANA - ESCALA 1:750

LOCAL	TRECHO	PAVIMENTAÇÃO (m2)	MEIO-FIO (m)	CALÇADA (m2)	GRAMA (m2)	PINTURA DE FAIXA (m2)	PLACA COD. R-2	REMOÇÃO DE CAMADA SUPERFICIAL e=15cm(m3)	BASE BRITA e=12cm(m3)	CBUQ (Tm.)	ESPESURA CBUQ (cm)	EXTENSÃO (m)	RAMPA (und)	PLACA DE RUA
RUA DOMINICANA	RUA CEARÁ – RUA DISTRITO FEDERAL	1.441,47	344,46	545,76	291,34	27,96	02	216,22	172,97	144,14	04	180,00	04	00

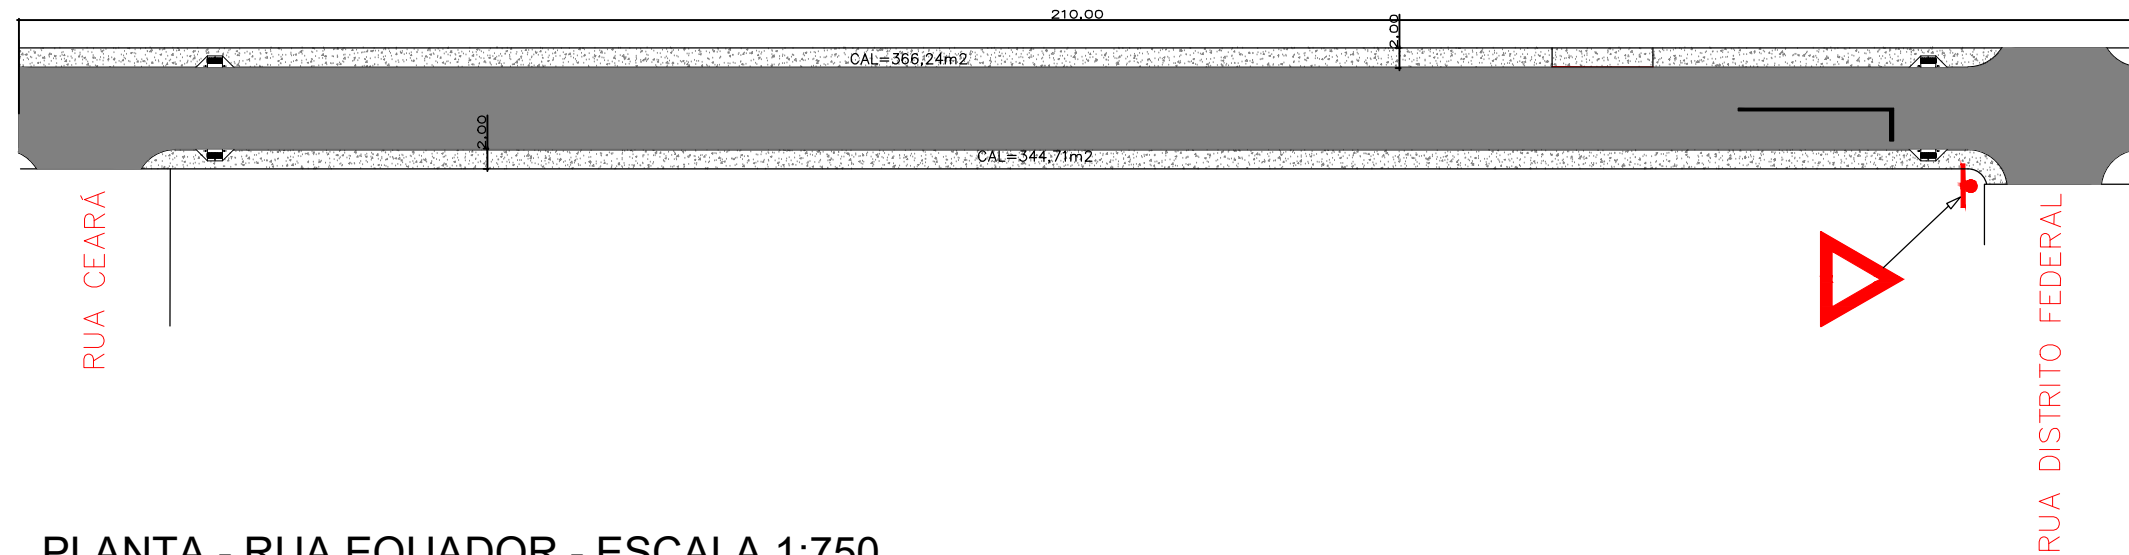


PLANTA - RUA EQUADOR - ESCALA 1:750

LOCAL	TRECHO	PAVIMENTAÇÃO (m2)	MEIO-FIO (m)	CALÇADA (m2)	GRAMA (m2)	PINTURA DE FAIXA (m2)	PLACA COD. R-2	REMOÇÃO DE CAMADA SUPERFICIAL e=15cm(m3)	BASE BRITA e=12cm(m3)	CBUQ (Tm.)	ESPESURA CBUQ (cm)	EXTENSÃO (m)	RAMPA (und)	PLACA DE RUA
RUA EQUADOR	RUA CEARÁ – RUA DISTRITO FEDERAL	1.768,54	380,81	710,95	0,00	27,96	01	265,18	212,22	176,85	04	210,00	04	00

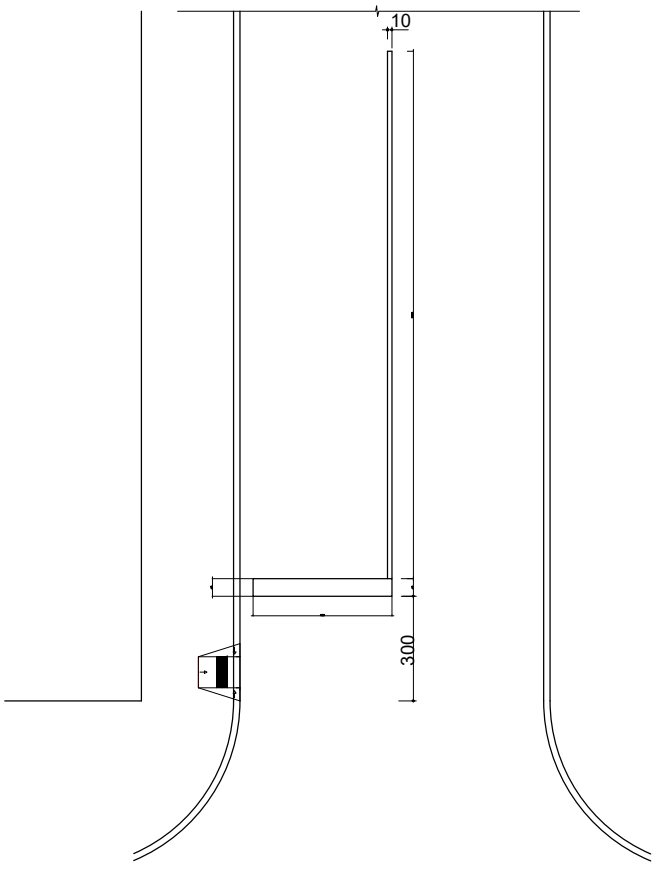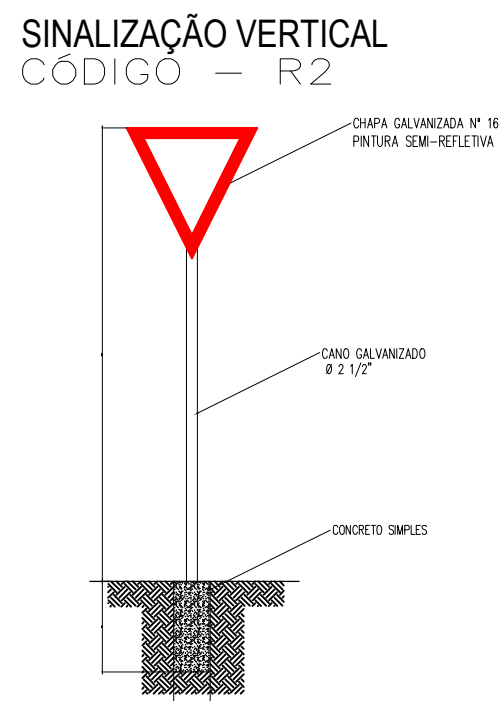


PINTURA DE FAIXA – PISTA SIMPLES (RUAS)
FAIXA BRANCA A=1,28m2
FAIXA AMARELA A=1,50m2

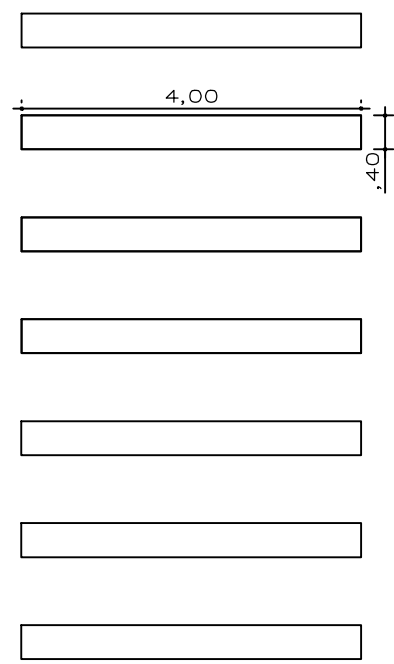

FAIXA BRANCA A=11,20m2



PATRIMÔNIO NICE

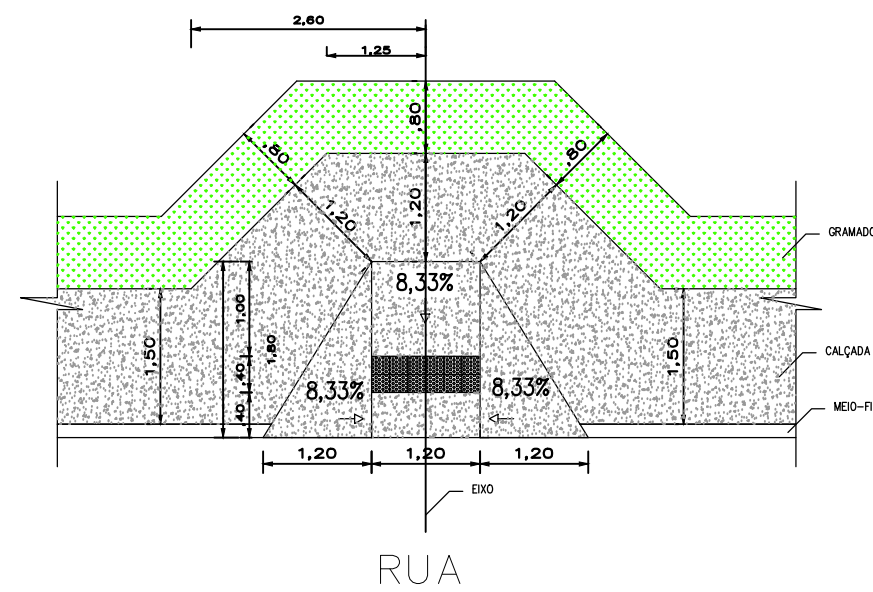

DET. DO REBAIXO NA CALÇADA
ESC. 1/50

- LEGENDA
- PAVIMENTAÇÃO
 - MEIO FIO
 - CALÇADA
 - GRAMA
 - SINALIZAÇÃO VERTICAL – PLACA COD. R-2
 - RAMPA – CALÇADA REBAIXADA
 - PLACA DE NOME DE RUA
 - GUIA REBAIXADA PARA ENTRADA DE CARRO

PAVIMENTAÇÃO ASFÁLTICA - AS BUILT

DISCIPLINARIZAÇÃO PAVIMENTAÇÃO ASFÁLTICA - MEIO FIO - CALÇADAS - GRAMA E SINALIZAÇÃO VIÁRIA

LOCAL VIAS URBANAS DO PATRIMÔNIO NICE

PROPRIETÁRIO MUNICÍPIO DE ASSIS CHATEAUBRIAND - PARANÁ

FOLHA 02/05 MUNICÍPIO DE ASSIS CHATEAUBRIAND – PR RESPONSÁVEL TÉCNICO

ESCALA INDICADA

DATA NOV/2023