



PLANTA - RUA BAHIA - ESCALA 1:750

LOCAL	TRECHO	PAVIMENTAÇÃO (m2)	MEIO-FIO (m)	CALÇADA (m2)	GRAMA (m2)	PINTURA DE FAIXA (m2)	PLACA COD. R-2 (m)	REMOÇÃO DE CAMADA SUPERIOR (m2)	BASE BRITA (m2)	CBUQ (m)	ESPESURA CBUQ (cm)	EXTENSÃO (m)	RAMPA (m2)	PLACA DE RUA
RUA BAHIA	RUA EQUADOR – RUA COLÔMBIA	6.095,13	975,74	1.601,18	825,22	167,76	02	914,27	730,41	608,51	04	505,00	24	12

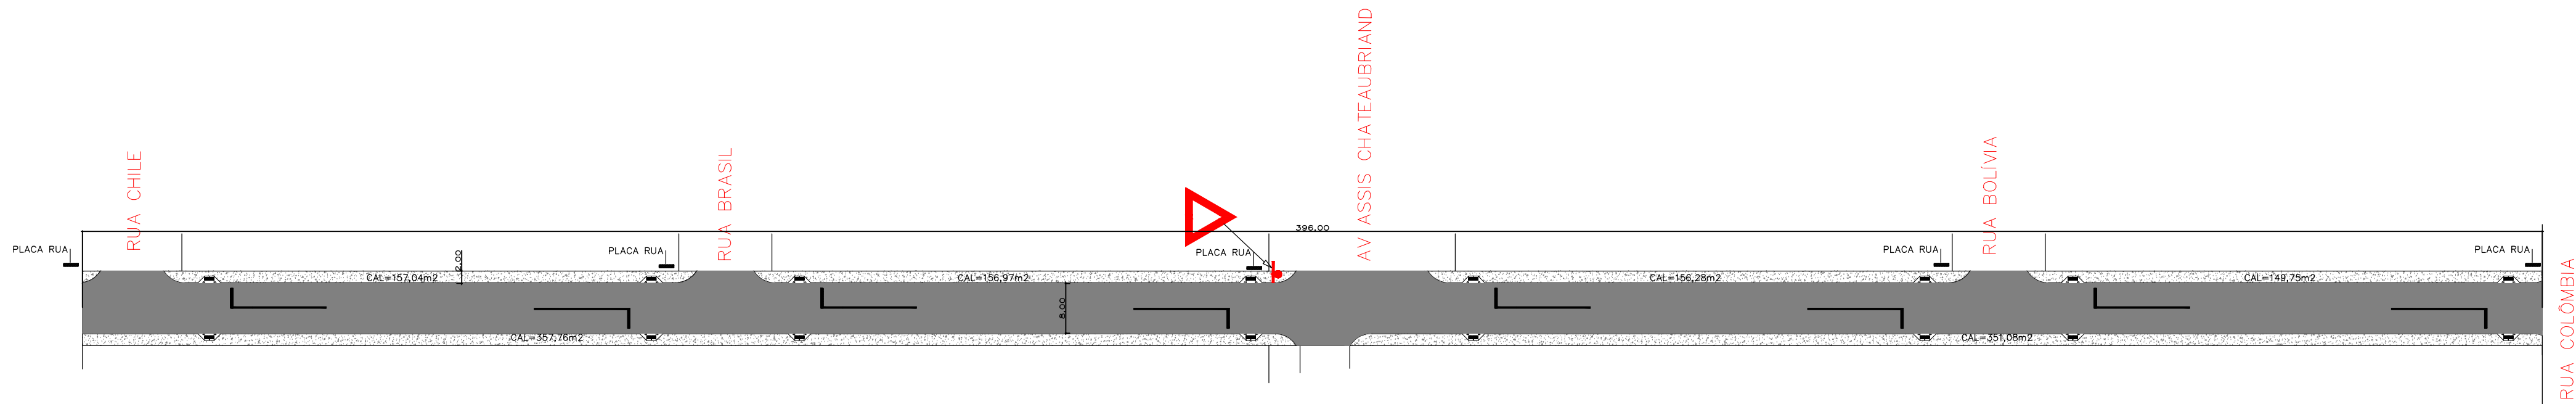


PLANTA - RUA ALAGOAS - ESCALA 1:750

LOCAL	TRECHO	PAVIMENTAÇÃO (m2)	MEIO-FIO (m)	CALÇADA (m2)	GRAMA (m2)	PINTURA DE FAIXA (m2)	PLACA COD. R-2 (m)	REMOÇÃO DE CAMADA SUPERIOR (m2)	BASE BRITA (m2)	CBUQ (m)	ESPESURA CBUQ (cm)	EXTENSÃO (m)	RAMPA (m2)	PLACA DE RUA
RUA ALAGOAS	RUA CHILE – RUA COLÔMBIA	3.305,97	679,27	1.328,88	0,00	111,84	01	495,89	396,71	330,59	04	396,00	16	05

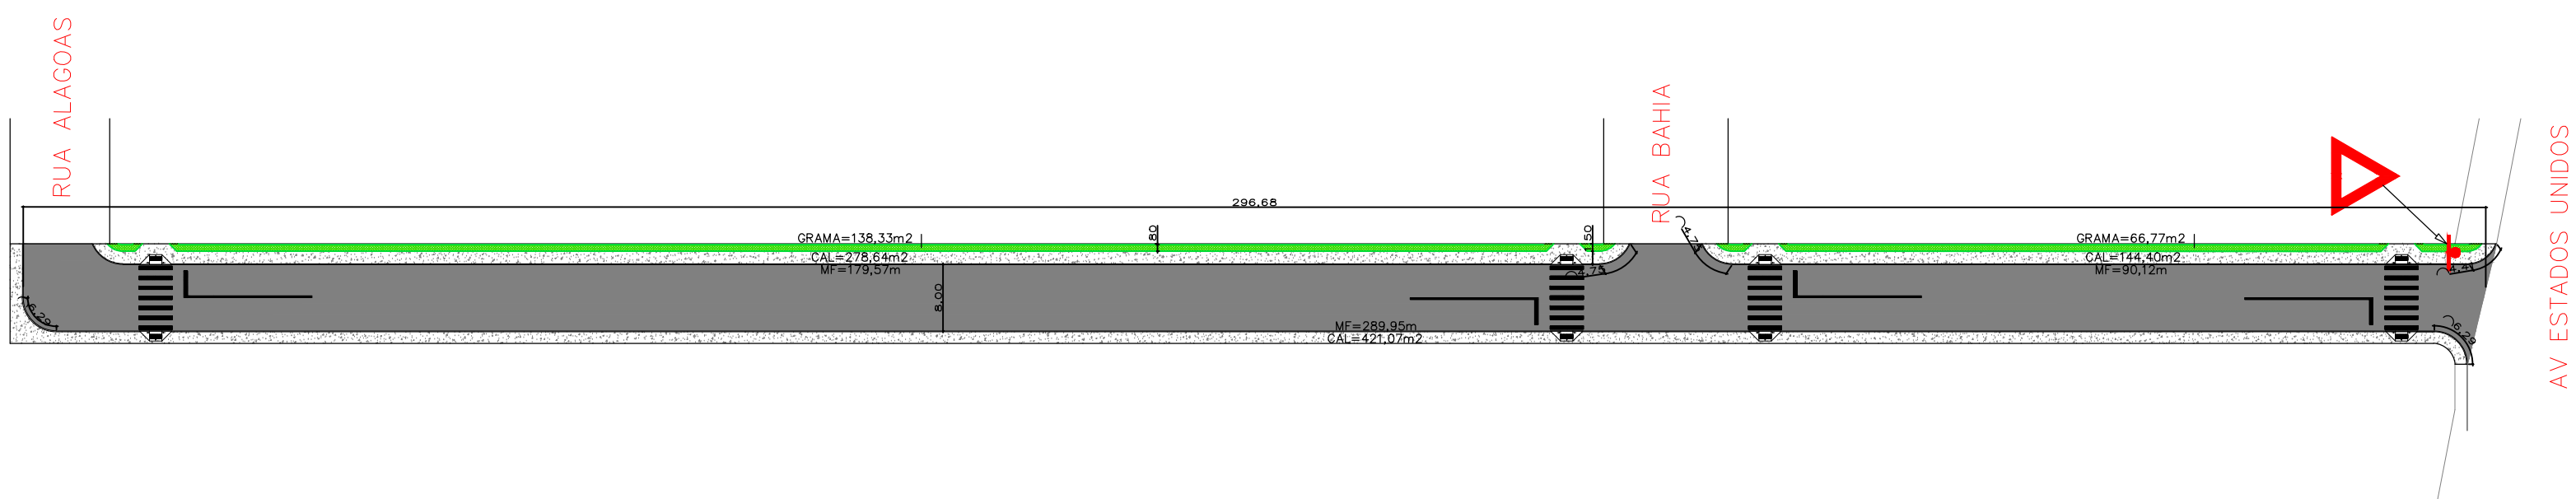


PLANTA - RUA COLÔMBIA - ESCALA 1:750

LOCAL	TRECHO	PAVIMENTAÇÃO (m2)	MEIO-FIO (m)	CALÇADA (m2)	GRAMA (m2)	PINTURA DE FAIXA (m2)	PLACA COD. R-2 (m)	REMOÇÃO DE CAMADA SUPERIOR (m2)	BASE BRITA (m2)	CBUQ (m)	ESPESURA CBUQ (cm)	EXTENSÃO (m)	RAMPA (m2)	PLACA DE RUA
RUA COLÔMBIA	RUA ALAGOAS – AVENIDA ESTADOS UNIDOS	2.424,39	559,64	844,11	205,10	27,96	01	363,66	290,92	242,44	04	296,68	08	00


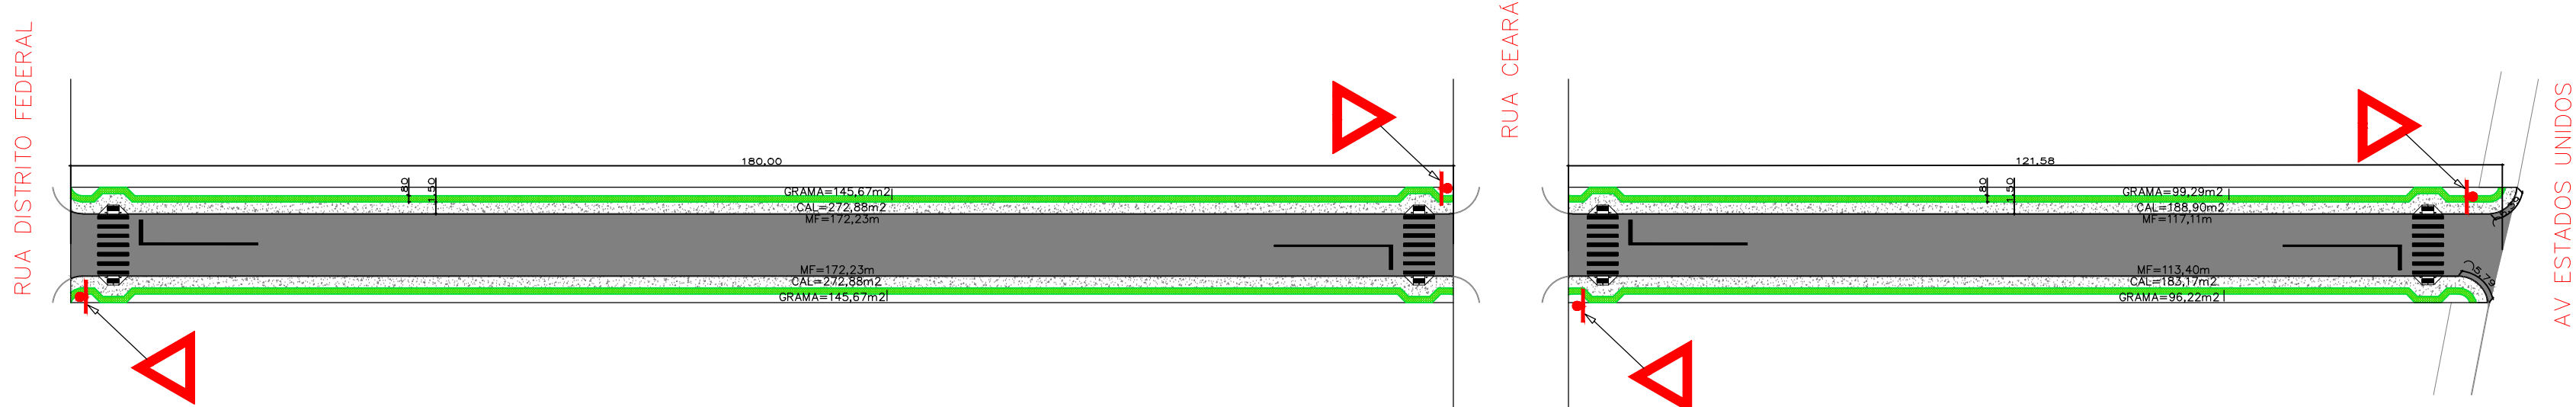


PLANTA - RUA BOLÍVIA - ESCALA 1:750


LOCAL	TRECHO	PAVIMENTAÇÃO (m2)	MEIO-FIO (m)	CALÇADA (m2)	GRAMA (m2)	PINTURA DE FAIXA (m2)	PLACA COD. R-2 (m)	REMOÇÃO DE CAMADA SUPERIOR (m2)	BASE BRITA (m2)	CBUQ (m)	ESPESURA CBUQ (cm)	EXTENSÃO (m)	RAMPA (m2)	PLACA DE RUA
RUA BOLÍVIA	RUA ALAGOAS – AVENIDA ESTADOS UNIDOS	2.420,23	574,97	917,83	486,85	55,92	04	363,03	290,42	242,02	04	301,58	08	00

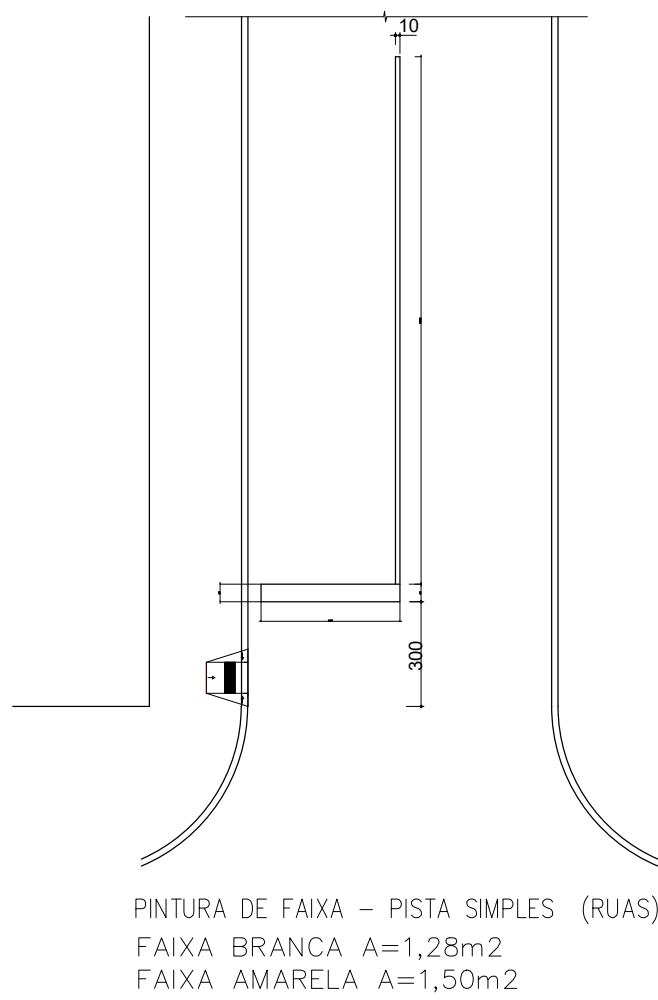

PINTURA DE FAIXA – PISTA SIMPLES (RUAS)
FAIXA BRANCA A=1,28m2
FAIXA AMARELA A=1,50m2

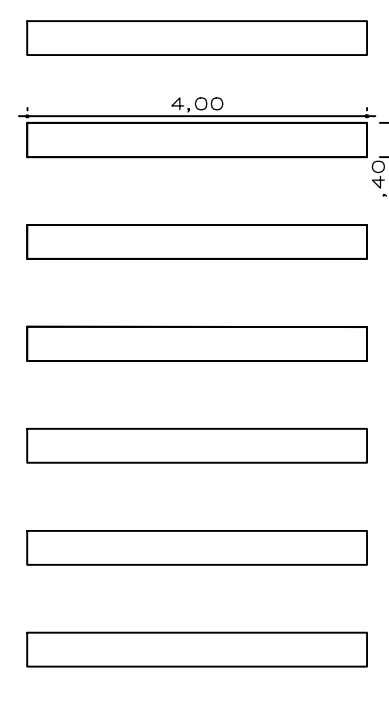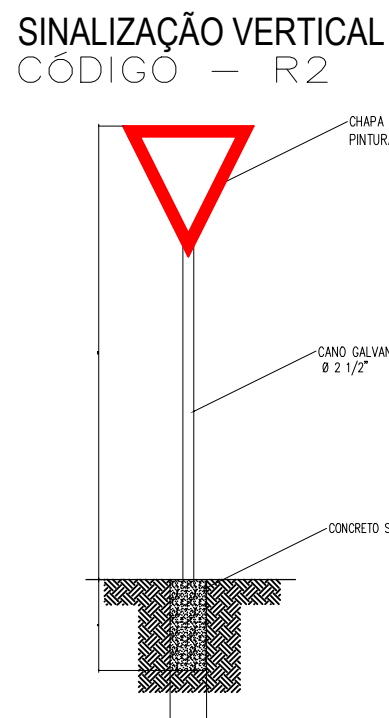

FAIXA BRANCA A=11,20m2

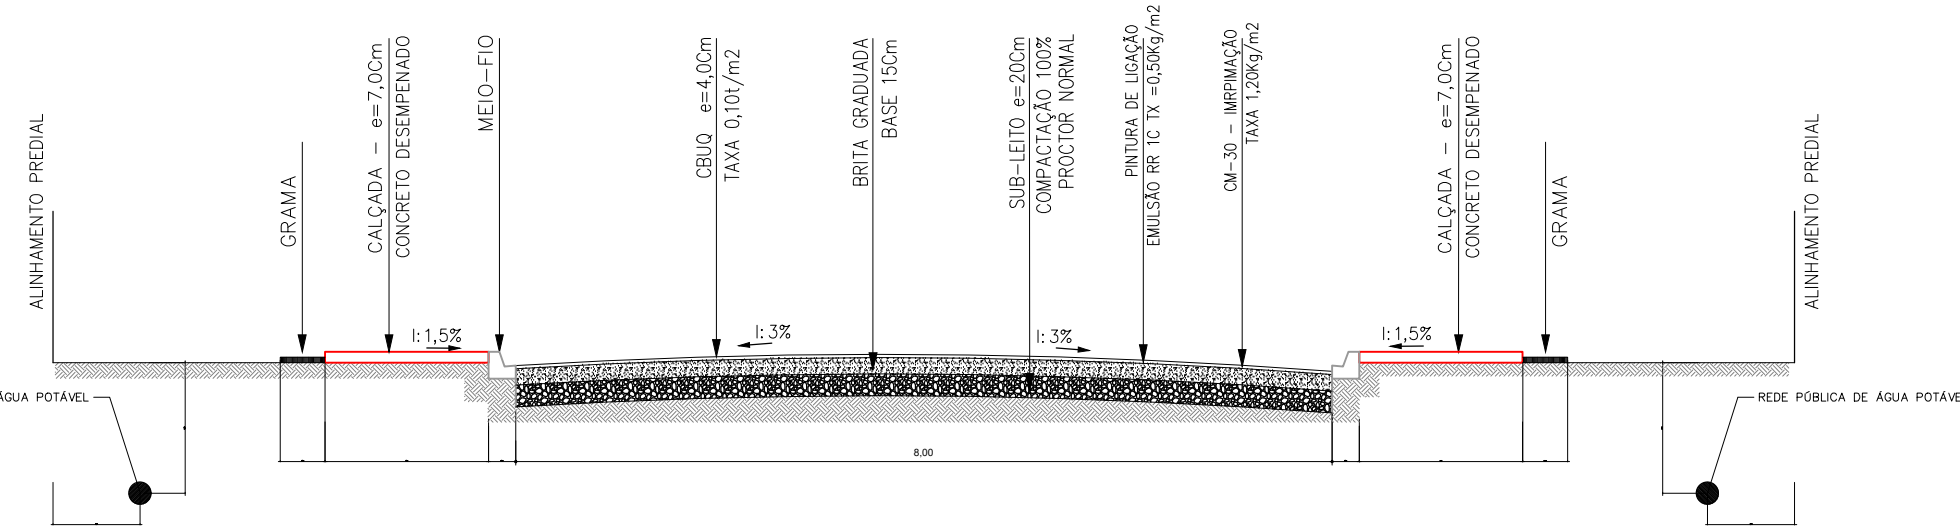

SEÇÃO TRANSVERSAL TIPO – PISTA SIMPLES
ESCALA 1:50



PATRIMÔNIO NICE

LEGENDA

- PAVIMENTAÇÃO
- MEIO FIO
- CALÇADA
- GRAMA
- SINALIZAÇÃO VERTICAL – PLACA COD. R-2
- RAMPA – CALÇADA REBAIXADA
- PLACA DE NOME DE RUA
- GUIA REBAIXADA PARA ENTRADA DE CARRO

PAVIMENTAÇÃO ASFÁLTICA - AS BUILT

DISCRIMINAÇÃO	PAVIMENTAÇÃO ASFÁLTICA - MEIO FIO - CALÇADAS - GRAMA E SINALIZAÇÃO VIÁRIA	
LOCAL	VIAS URBANAS DO PATRIMÔNIO NICE	
PROPRIETÁRIO	MUNICÍPIO DE ASSIS CHATEAUBRIAND - PARANÁ	
FOLHA	03/05	RESPONSÁVEL TÉCNICO
ESCALA	INDICADA	
DATA	NOV/2023	