




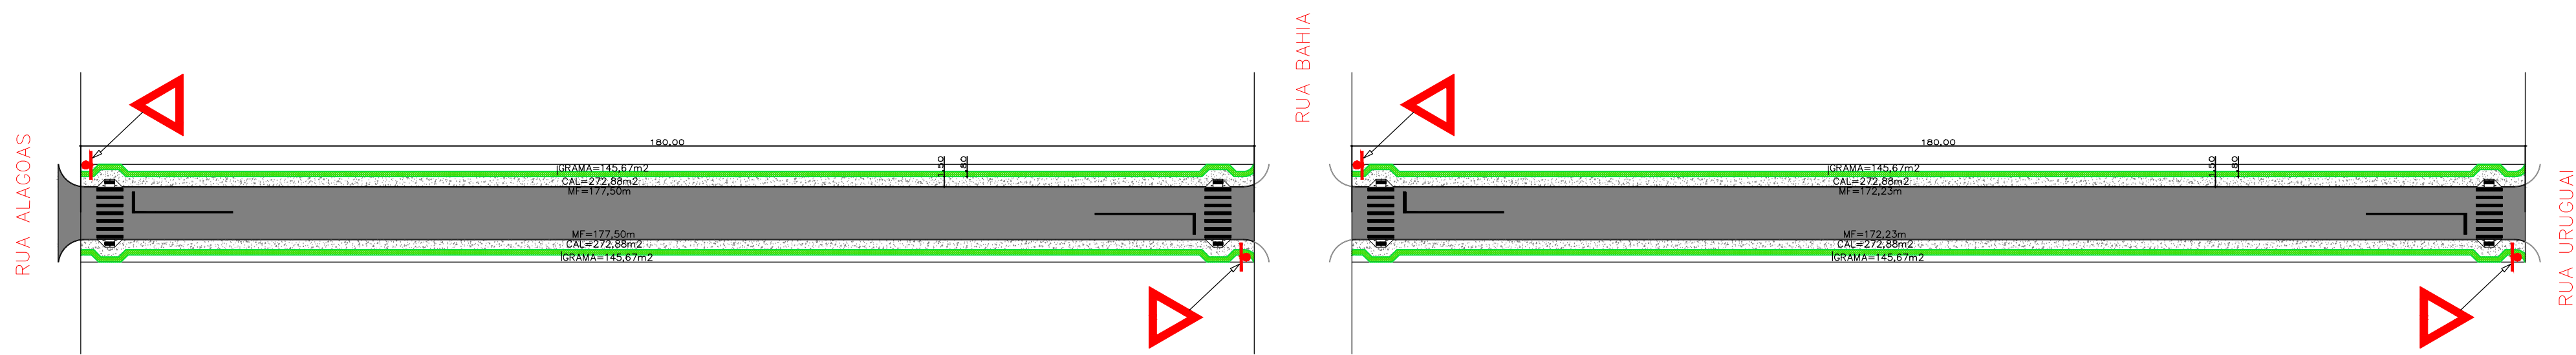


PLANTA - RUA BRASIL - ESCALA 1:750

LOCAL	TRECHO	PAVIMENTAÇÃO (m ²)	MEIO-FIO (m)	CALÇADA (m ²)	GRAMA (m ²)	PINTURA DE FAIXA (m ²)	PLACA COD. R-2	REMOÇÃO DE CAMADA SUPERFICIAL e=15cm(m ³)	BASE BRITA e=12cm(m ³)	CBUQ (Ton.)	ESPESSURA CBUQ (cm)	EXTENSÃO (m)	RAMPA (m ²)	PLACA DE RUA
RUA BRASIL	RUA ALAGOAS – RUA URUGUAI	2.917,33	699,46	1.091,52	582,68	55,92	04	437,60	350,07	291,73	04	360,00	08	00

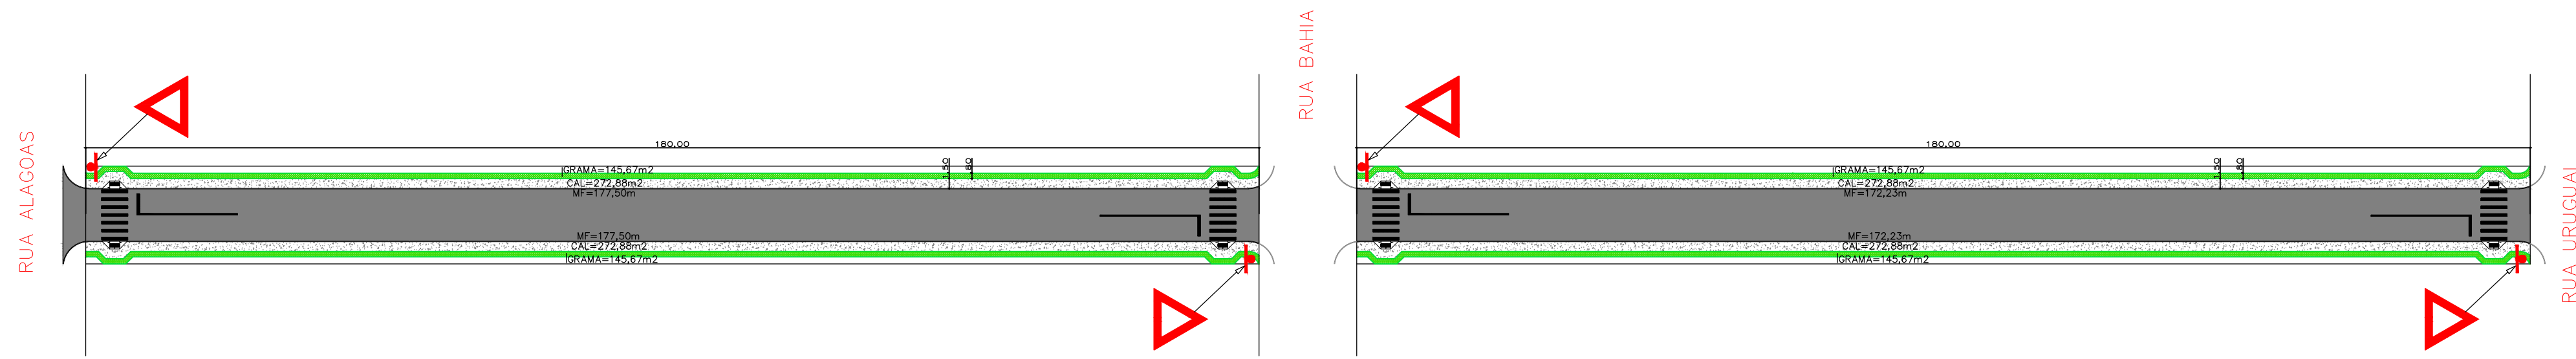



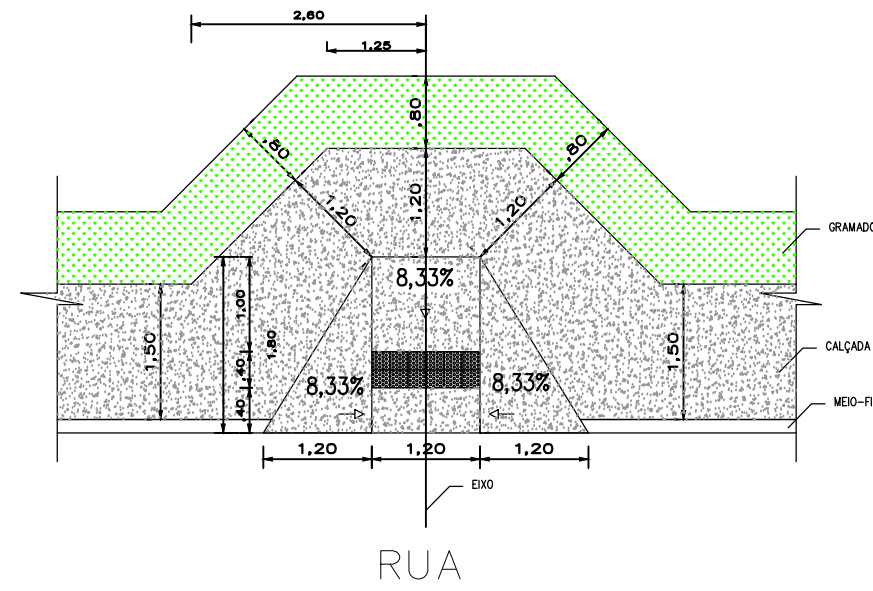


DET. DO REBAIXO NA CALÇADA
ESC. 1/50

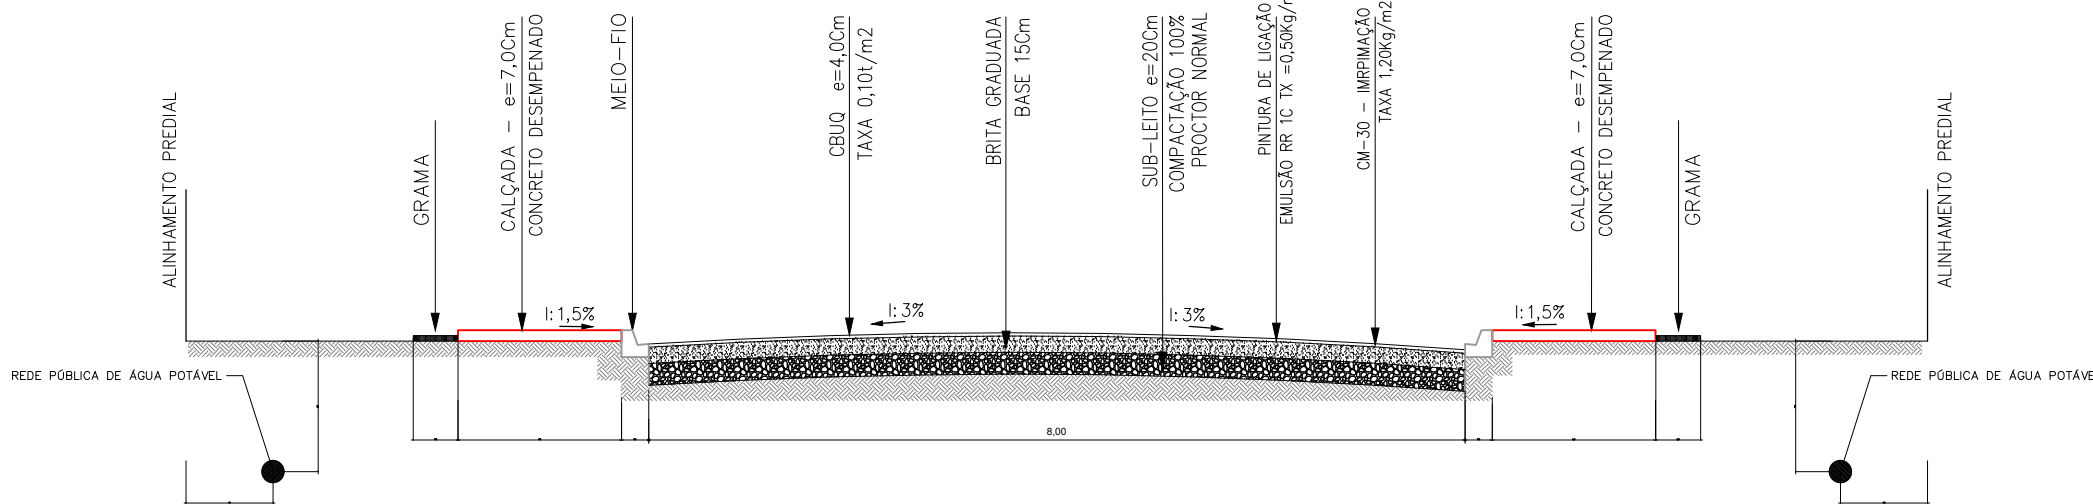

SEÇÃO TRANSVERSAL TIPO – PISTA SIMPLES
ESCALA 1:50

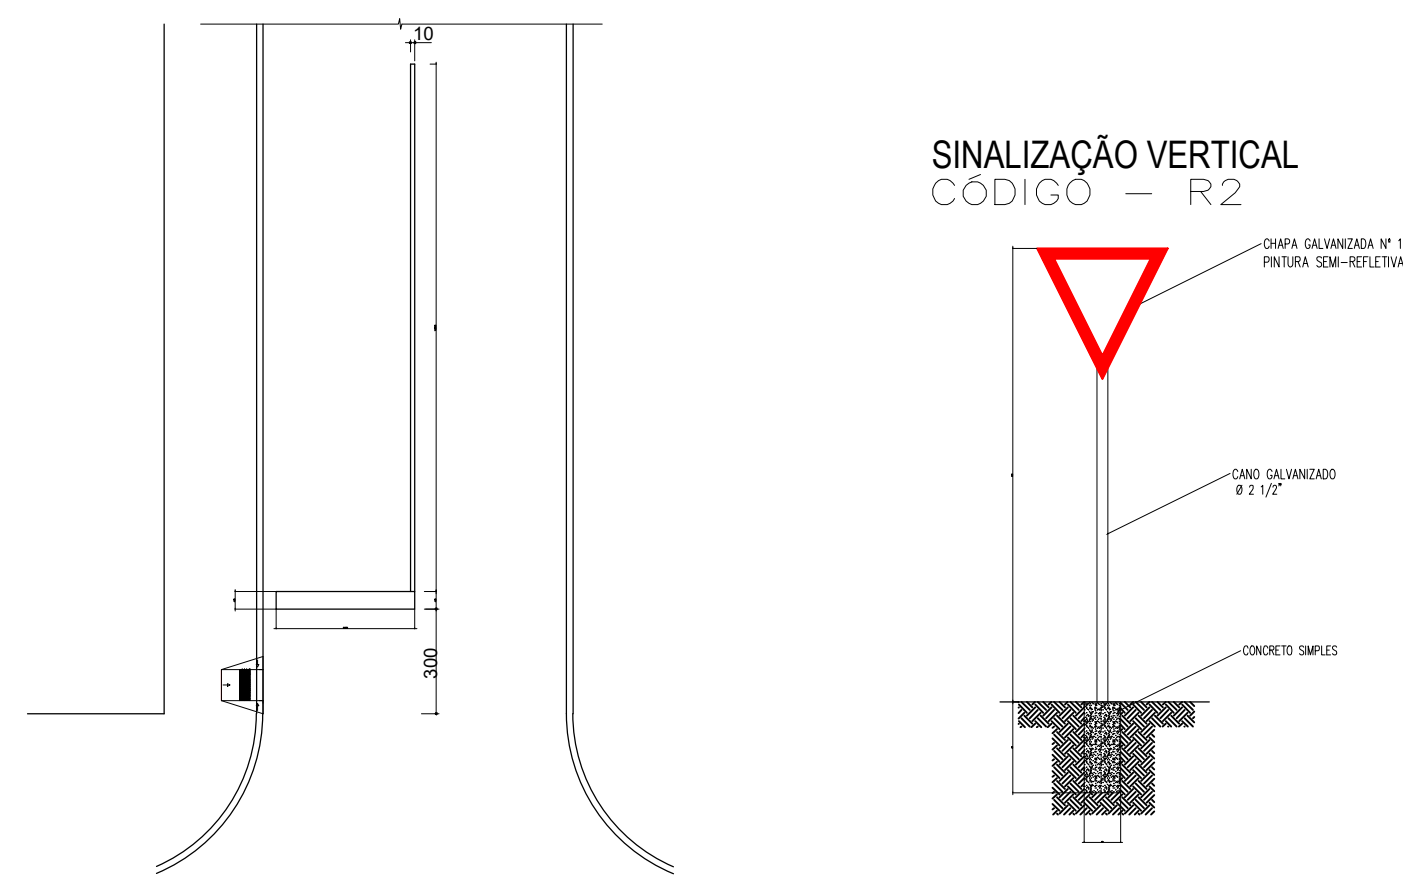

PINTURA DE FAIXA – PISTA SIMPLES (RUAS)
FAIXA BRANCA A=1,28m²
FAIXA AMARELA A=1,50m²

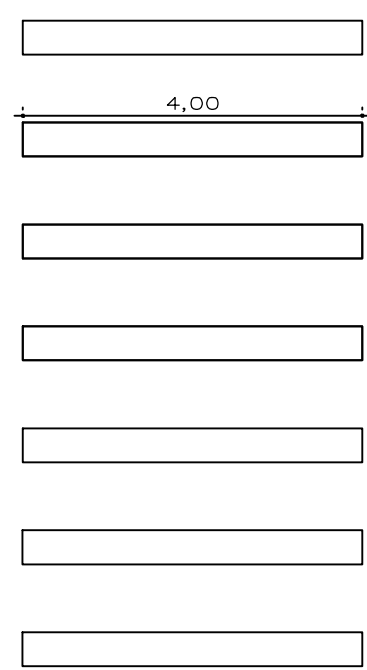

FAIXA BRANCA A=11,20m²



PATRIMÔNIO NICE

LEGENDA

- PAVIMENTAÇÃO
- MEIO FIO
- CALÇADA
- GRAMA
- SINALIZAÇÃO VERTICAL – PLACA COD. R-2
- RAMPA – CALÇADA REBAIXADA
- PLACA DE NOME DE RUA
- GUIA REBAIXADA PARA ENTRADA DE CARRO

PAVIMENTAÇÃO ASFÁLTICA - AS BUILT

DISCIPLINARIZAÇÃO	PAVIMENTAÇÃO ASFÁLTICA - MEIO FIO - CALÇADAS - GRAMA E SINALIZAÇÃO VIÁRIA	
LOCAL	VIAS URBANAS DO PATRIMÔNIO NICE	
PROPRIETÁRIO	MUNICÍPIO DE ASSIS CHATEAUBRIAND - PARANÁ	
FOLHA	MUNICÍPIO DE ASSIS CHATEAUBRIAND – PR	RESPONSÁVEL TÉCNICO
ESCALA	04/05	
INDICADA		
DATA	NOV/2023	