



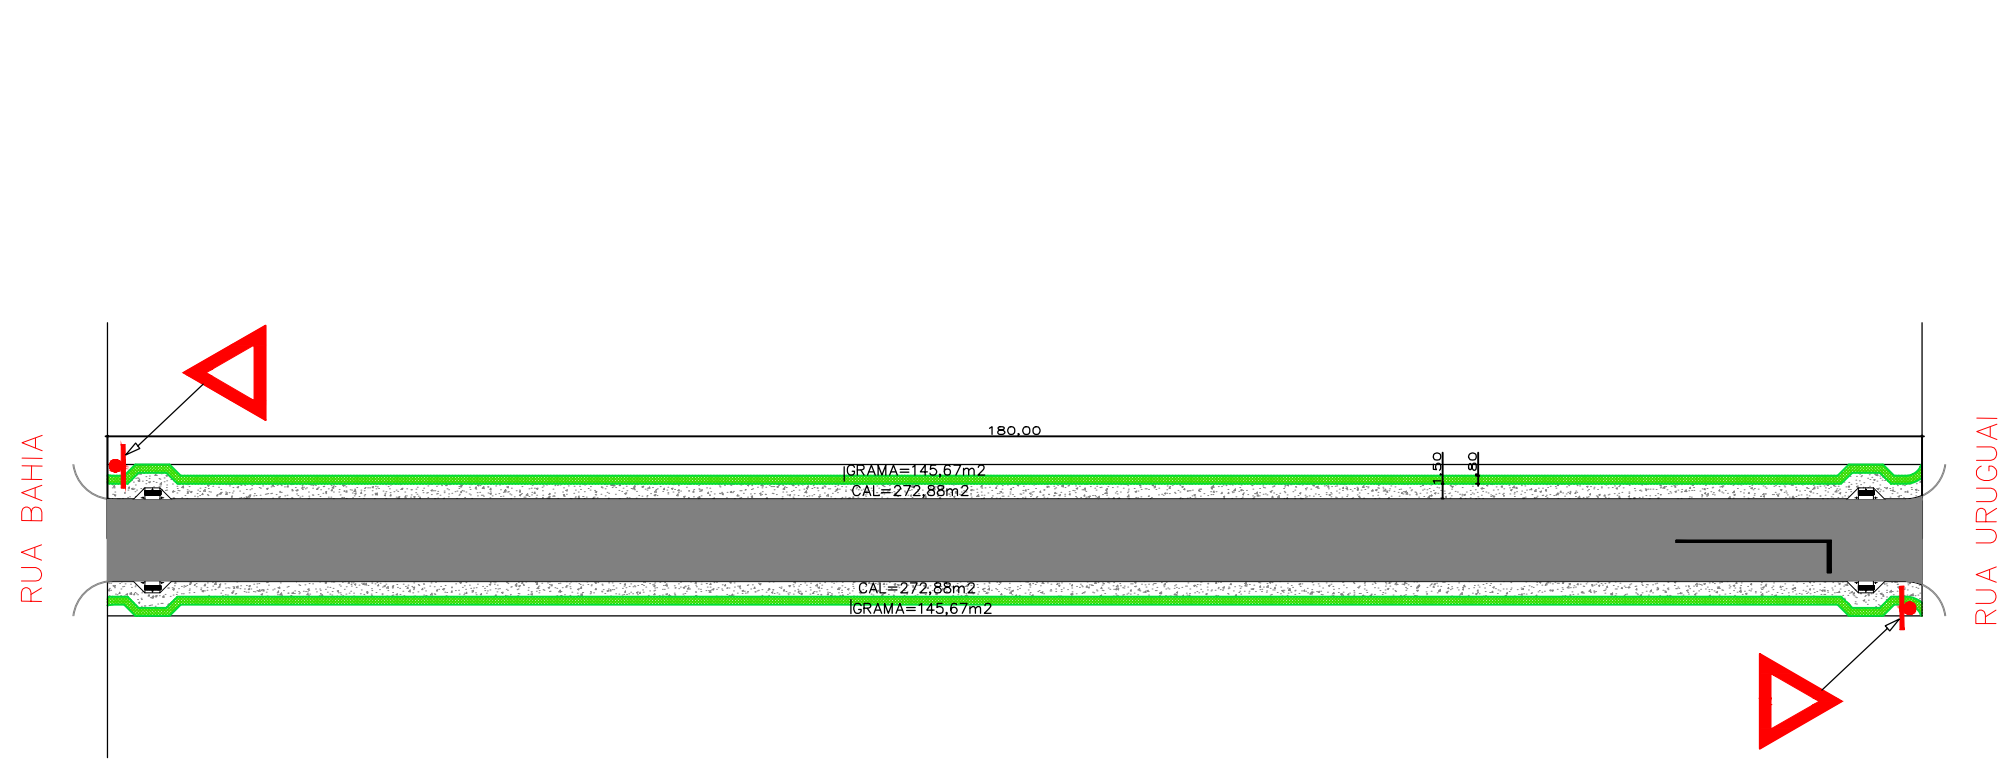


PLANTA - RUA DOMINICANA - ESCALA 1:750

LOCAL	TRECHO	PAVIMENTAÇÃO (m²)	MEIO-FIO (ml)	CALÇADA (m²)	GRAMA (m²)	PINTURA DE FAIXA (m²)	PLACA COD. R-2	REMOÇÃO DE CAMADA SUPERFICIAL e=15cm(m³)	BASE BRITA e=12cm(m³)	CBUQ (Ton.)	ESPESSURA CBUQ (cm)	EXTENSÃO (m)	RAMPA (und)	PLACA DE RUA
RUA DOMINICANA	RUA BAHIA – RUA URUGUAI	1.441,47	344,46	545,76	291,34	27,96	02	216,22	172,97	144,14	04	180,00	04	00

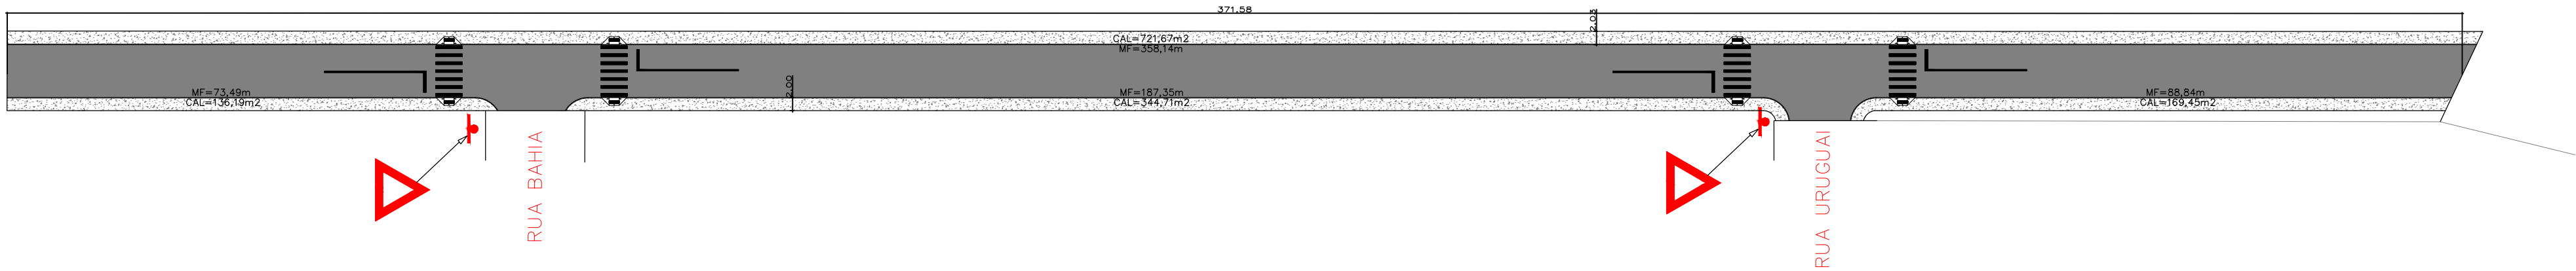


PLANTA - RUA EQUADOR - ESCALA 1:750


LOCAL	TRECHO	PAVIMENTAÇÃO (m²)	MEIO-FIO (ml)	CALÇADA (m²)	GRAMA (m²)	PINTURA DE FAIXA (m²)	PLACA COD. R-2	REMOÇÃO DE CAMADA SUPERFICIAL e=15cm(m³)	BASE BRITA e=12cm(m³)	CBUQ (Ton.)	ESPESSURA CBUQ (cm)	EXTENSÃO (m)	RAMPA (und)	PLACA DE RUA
RUA EQUADOR	RUA BAHIA – RUA URUGUAI	3.024,80	707,82	1.372,02	0,00	55,92	02	453,72	362,97	302,48	04	371,58	08	00

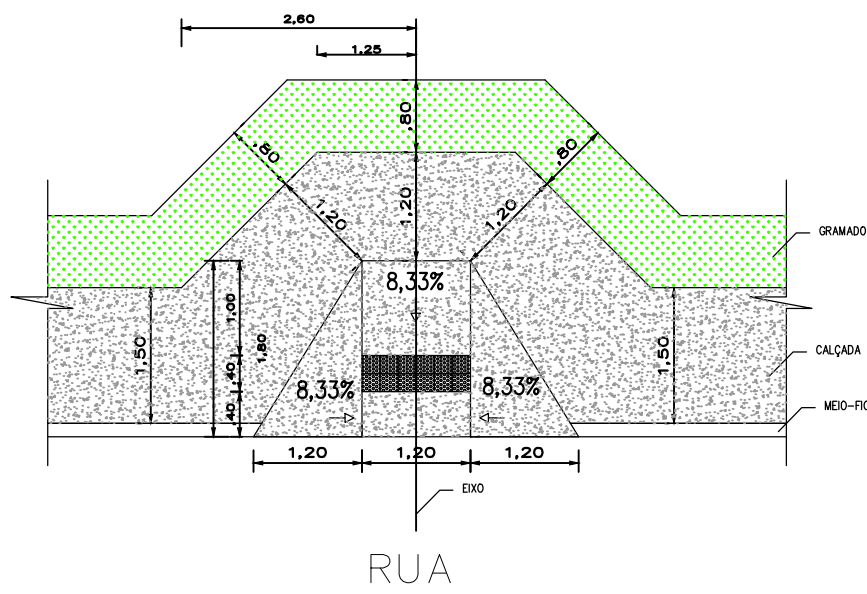


DET. DO REBAIXO NA CALÇADA
ESC. 1/50

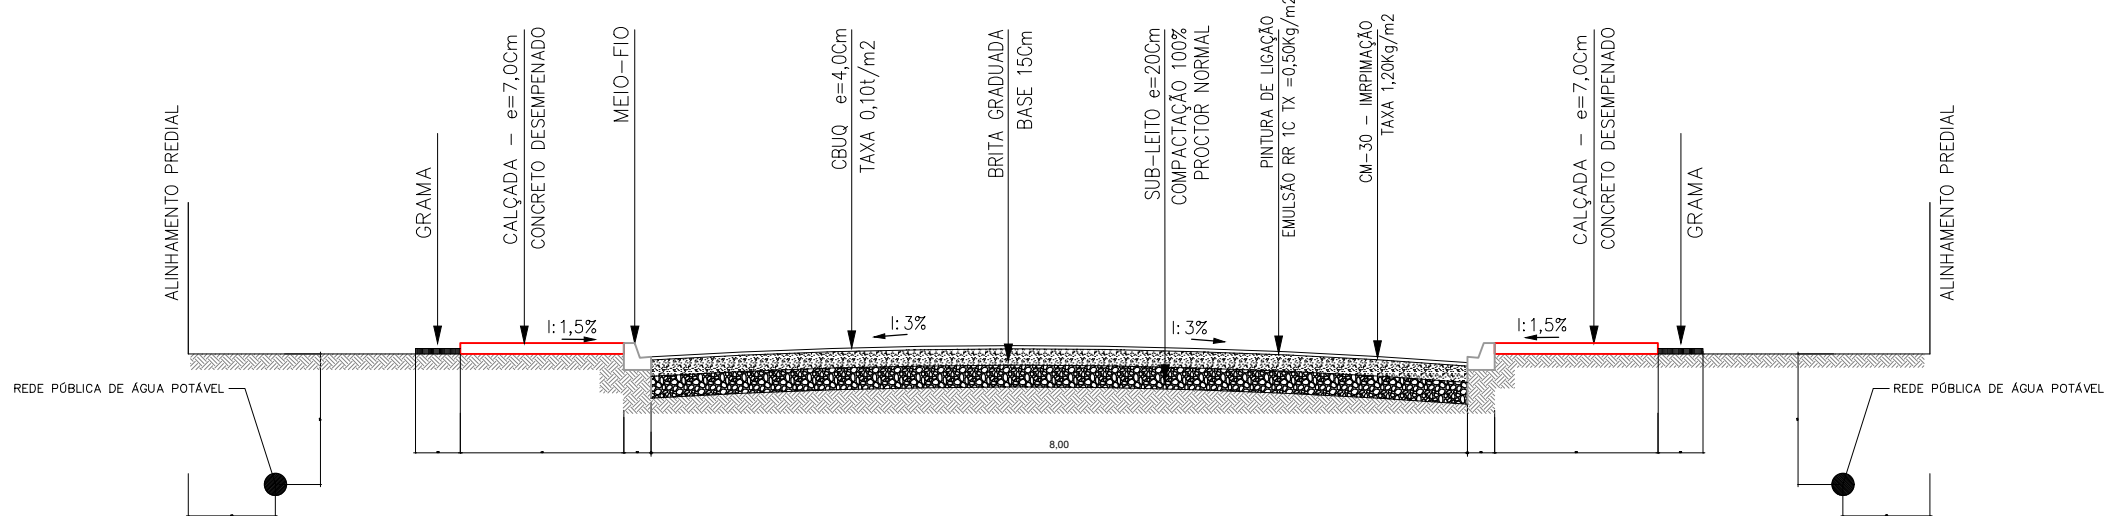

SEÇÃO TRANSVERSAL TIPO – PISTA SIMPLES
ESCALA 1:50

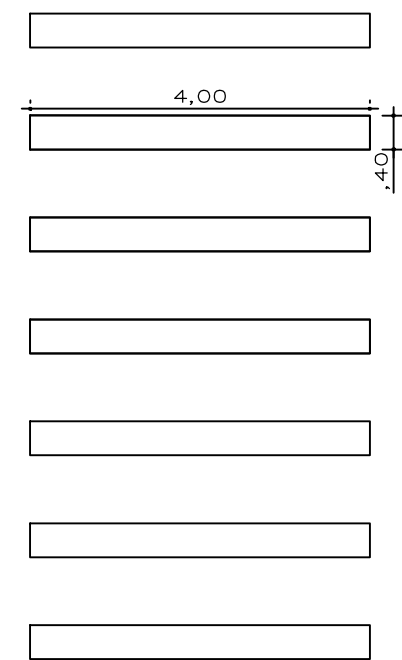


FAIXA BRANCA A=11,20m²

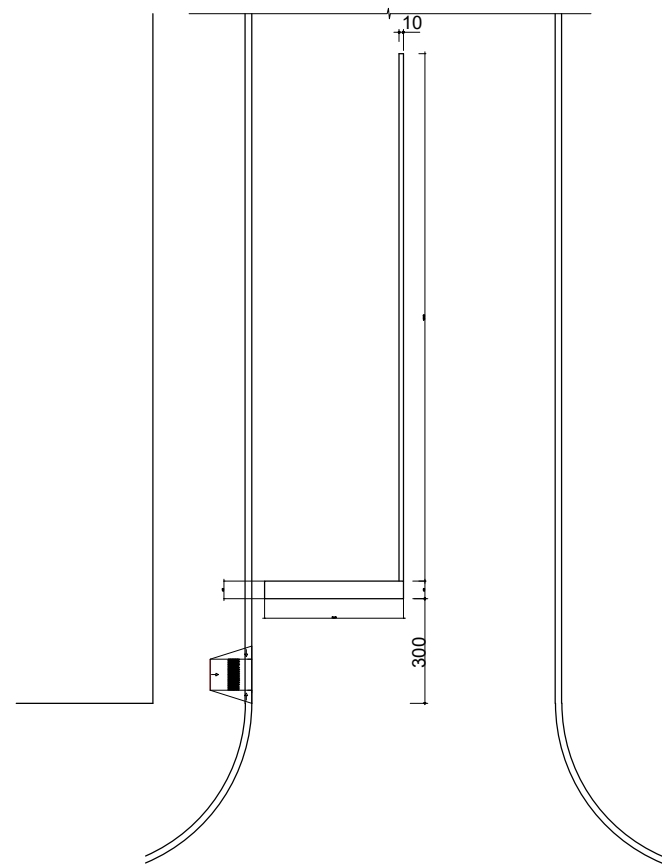

PINTURA DE FAIXA – PISTA SIMPLES (RUAS)
FAIXA BRANCA A=1,28m²
FAIXA AMARELA A=1,50m²

SINALIZAÇÃO VERTICAL
CÓDIGO – R2

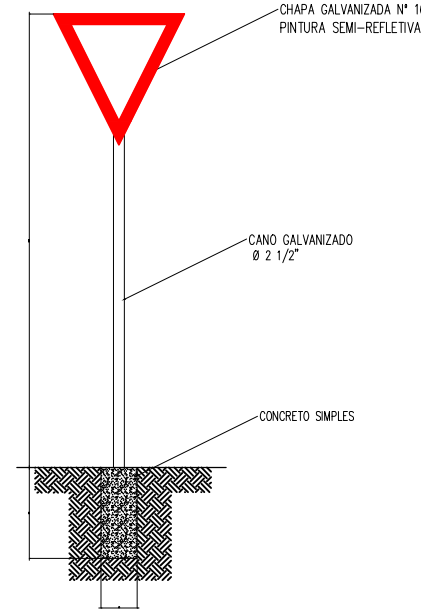

LEGENDA

- PAVIMENTAÇÃO
- MEIO FIO
- CALÇADA
- GRAMA
- SINALIZAÇÃO VERTICAL – PLACA COD. R-2
- RAMPA – CALÇADA REBAIXADA
- PLACA DE NOME DE RUA
- GUIA REBAIXADA PARA ENTRADA DE CARRO

PAVIMENTAÇÃO ASFÁLTICA - AS BUILT

DISCRIMINAÇÃO
PAVIMENTAÇÃO ASFÁLTICA - MEIO FIO - CALÇADAS - GRAMA E SINALIZAÇÃO VIÁRIA

LOCAL
VIAS URBANAS DO PATRIMÔNIO NICE

PROPRIETÁRIO
MUNICÍPIO DE ASSIS CHATEAUBRIAND - PARANÁ

FOLHA
05/05

ESCALA
INDICADA

DATA
NOV/2023

RESPONSÁVEL TÉCNICO