



PLANTA - RUA ARAPONGAS - ESCALA 1:750

LOCAL	TRECHO	PAVIMENTAÇÃO (m ²)	MEIO-FIO (m)	CALÇADA (m ²)	GRAMA (m ²)	PINTURA DE FAIXA (m ²)	PLACA COD. R-2	REMÇÃO DE CAMADA SUPERIORI ±15cm(m ³)	BASE BRITA ±12cm(m ³)	CBUQ (ton.)	ESPESSURA CBUQ (cm)	EXTENSÃO (m)	RAMPA (und)	PLACA DE RUA	ÁRVORES (und)
RUA ARAPONGAS	RUA APUCARANA – RUA "8"	5.133,73	1.139,90	1.669,90	933,26	111,84	00	770,06	616,04	513,37	04	602,71	16	00	78

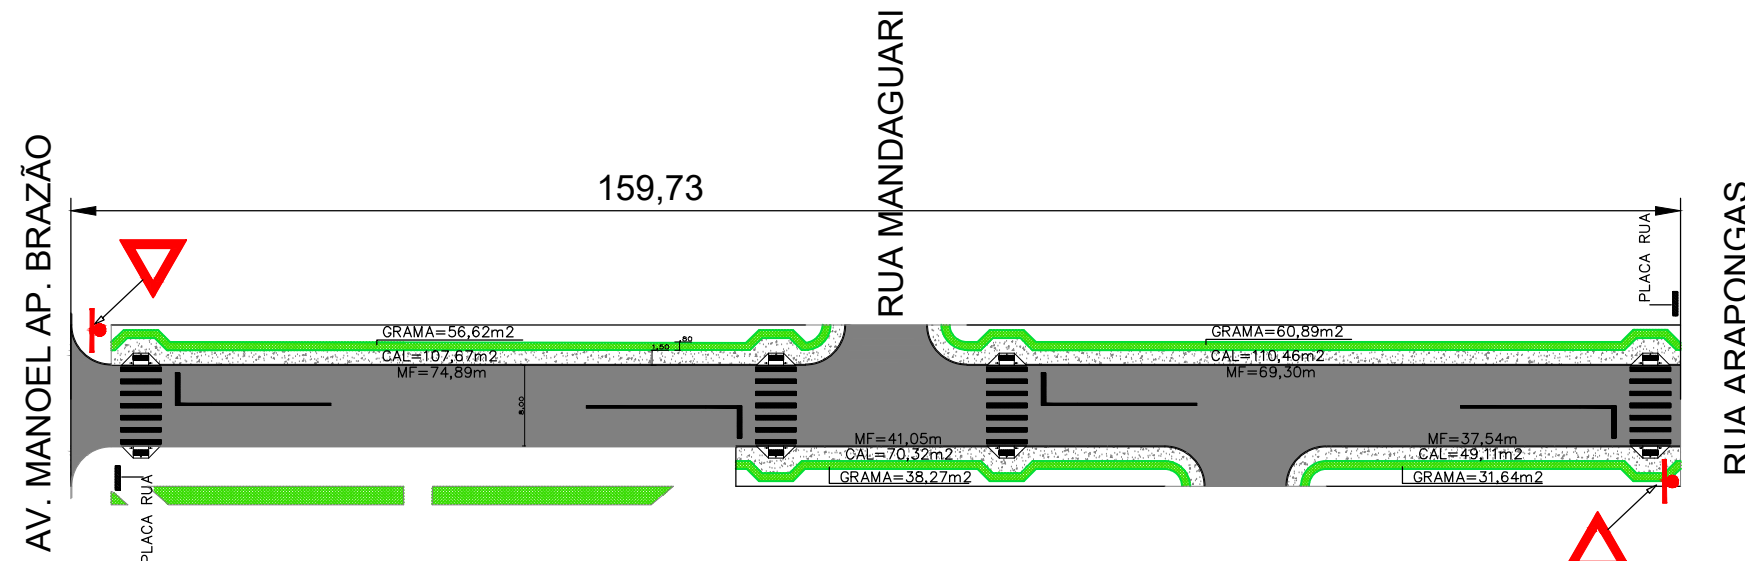


PLANTA - RUA "6" - ESCALA 1:750

LOCAL	TRECHO	PAVIMENTAÇÃO (m ²)	MEIO-FIO (m)	CALÇADA (m ²)	GRAMA (m ²)	PINTURA DE FAIXA (m ²)	PLACA COD. R-2	REMÇÃO DE CAMADA SUPERIORI ±15cm(m ³)	BASE BRITA ±12cm(m ³)	CBUQ (ton.)	ESPESSURA CBUQ (cm)	EXTENSÃO (m)	RAMPA (und)	PLACA DE RUA	ÁRVORES (und)
RUA "6"	AV. MANOEL AP. BRAZÃO – RUA ARAPONGAS	1.362,56	222,78	337,56	187,42	55,92	02	284,38	163,50	136,25	04	159,73	08	02	16

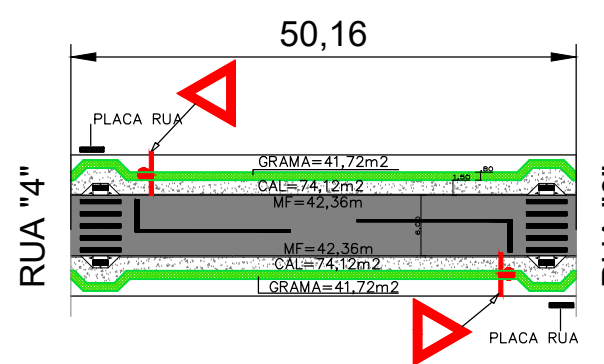


PLANTA - TRAVESSA "5" - ESCALA 1:750

LOCAL	TRECHO	PAVIMENTAÇÃO (m ²)	MEIO-FIO (m)	CALÇADA (m ²)	GRAMA (m ²)	PINTURA DE FAIXA (m ²)	PLACA COD. R-2	REMÇÃO DE CAMADA SUPERIORI ±15cm(m ³)	BASE BRITA ±12cm(m ³)	CBUQ (ton.)	ESPESSURA CBUQ (cm)	EXTENSÃO (m)	RAMPA (und)	PLACA DE RUA	ÁRVORES (und)
TRAVESSA "5"	RUA "4" – RUA "6"	300,97	64,72	148,24	83,44	27,36	02	45,14	36,11	39,19	04	50,16	04	02	09

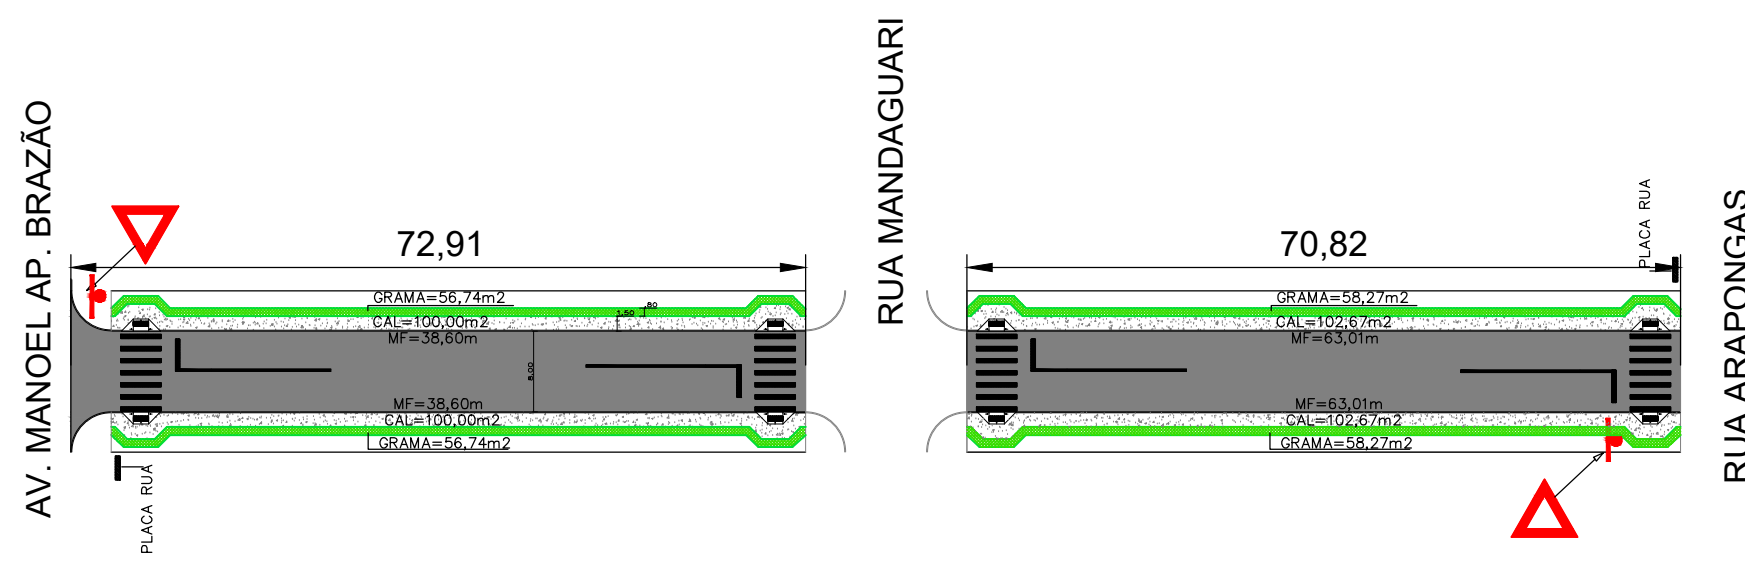





PLANTA - RUA "8" - ESCALA 1:750

LOCAL	TRECHO	PAVIMENTAÇÃO (m ²)	MEIO-FIO (m)	CALÇADA (m ²)	GRAMA (m ²)	PINTURA DE FAIXA (m ²)	PLACA COD. R-2	REMÇÃO DE CAMADA SUPERIORI ±15cm(m ³)	BASE BRITA ±12cm(m ³)	CBUQ (ton.)	ESPESSURA CBUQ (cm)	EXTENSÃO (m)	RAMPA (und)	PLACA DE RUA	ÁRVORES (und)
RUA "8"	AV. MANOEL AP. BRAZÃO – RUA ARAPONGAS	1.156,63	203,22	405,34	230,02	55,92	02	173,49	136,79	115,66	04	143,73	08	02	22

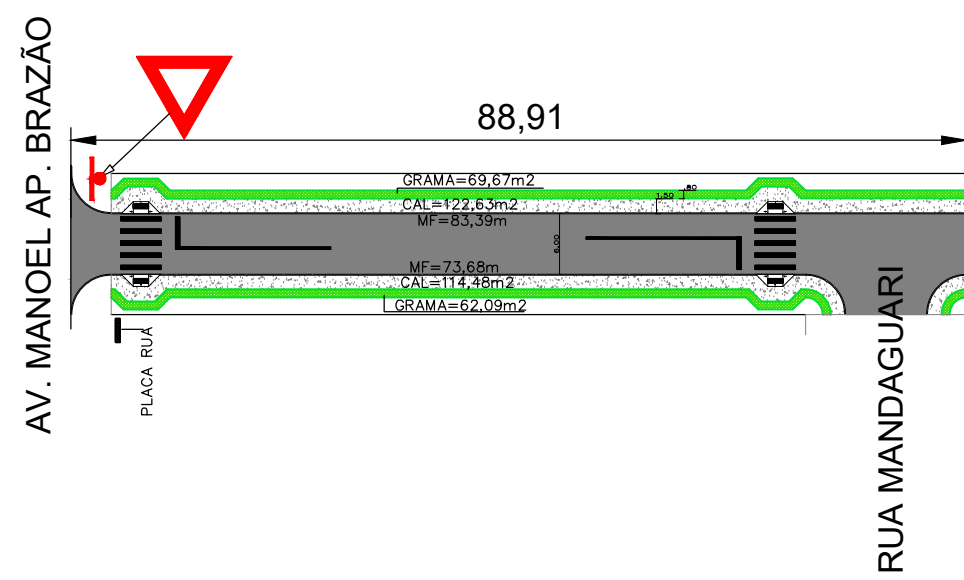

PLANTA - RUA UMARAMA - ESCALA 1:750


LOCAL	TRECHO	PAVIMENTAÇÃO (m ²)	MEIO-FIO (m)	CALÇADA (m ²)	GRAMA (m ²)	PINTURA DE FAIXA (m ²)	PLACA COD. R-2	REMÇÃO DE CAMADA SUPERIORI ±15cm(m ³)	BASE BRITA ±12cm(m ³)	CBUQ (ton.)	ESPESSURA CBUQ (cm)	EXTENSÃO (m)	RAMPA (und)	PLACA DE RUA	ÁRVORES (und)
RUA UMARAMA	AV. MANOEL AP. BRAZÃO – RUA MANDAGUARI	579,20	157,07	237,11	131,76	27,96	01	86,88	69,50	57,92	04	88,91	04	01	06

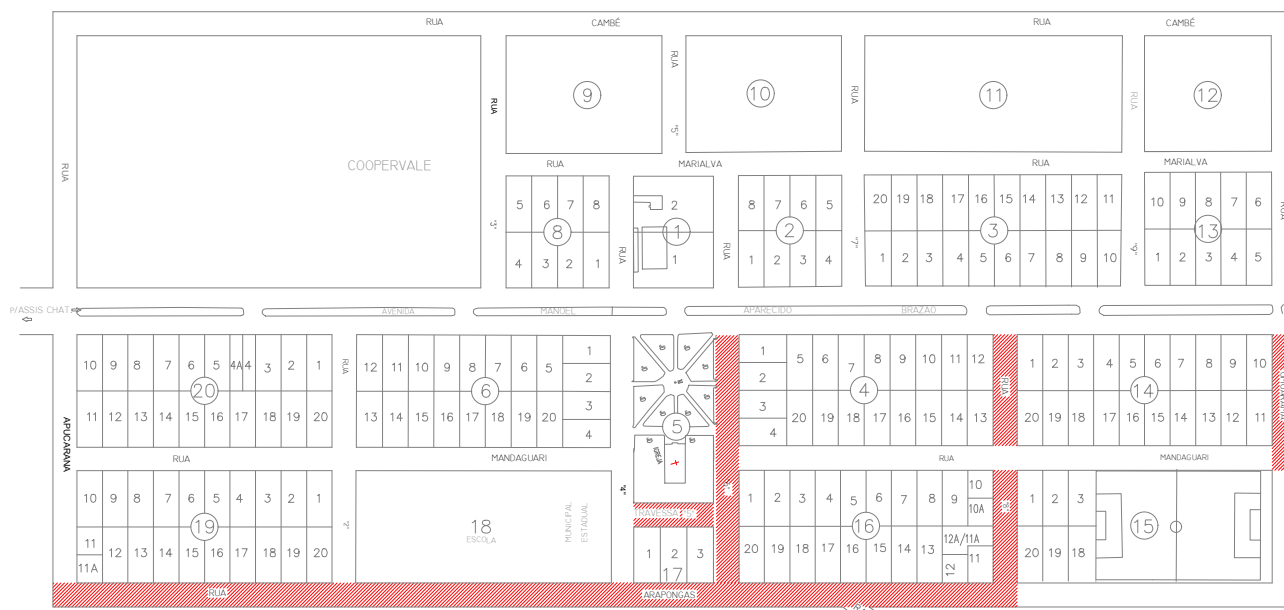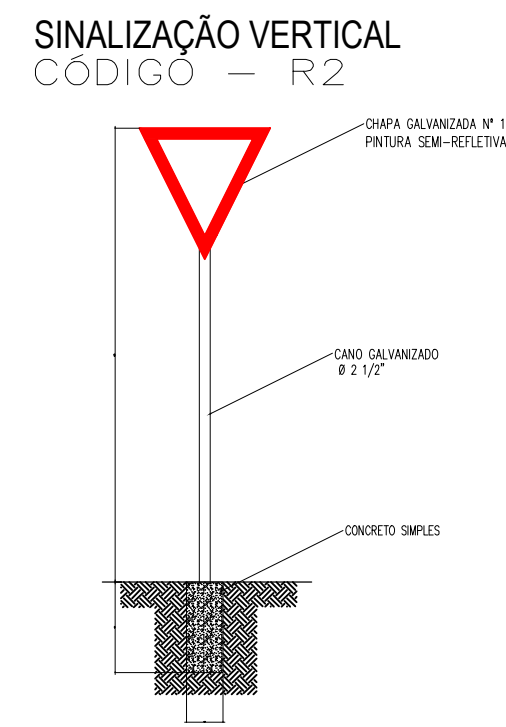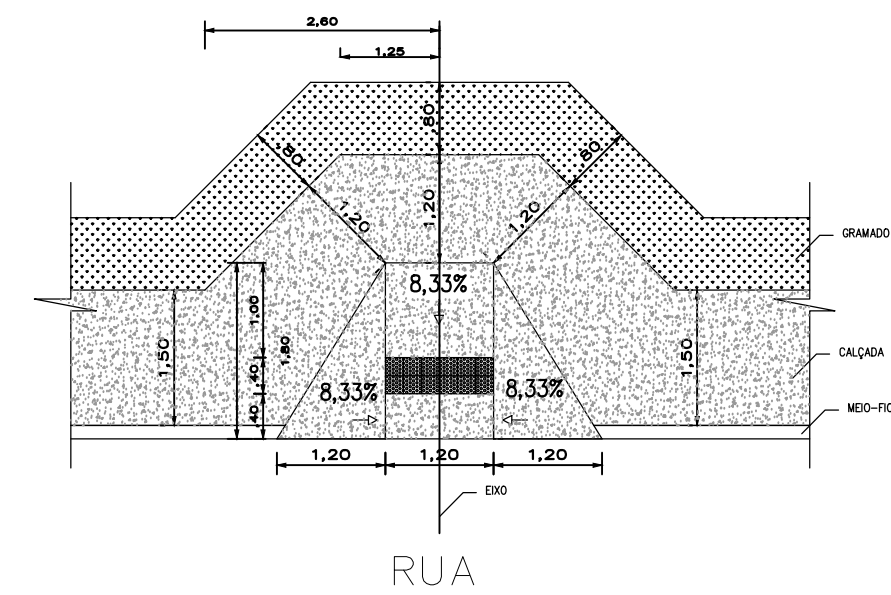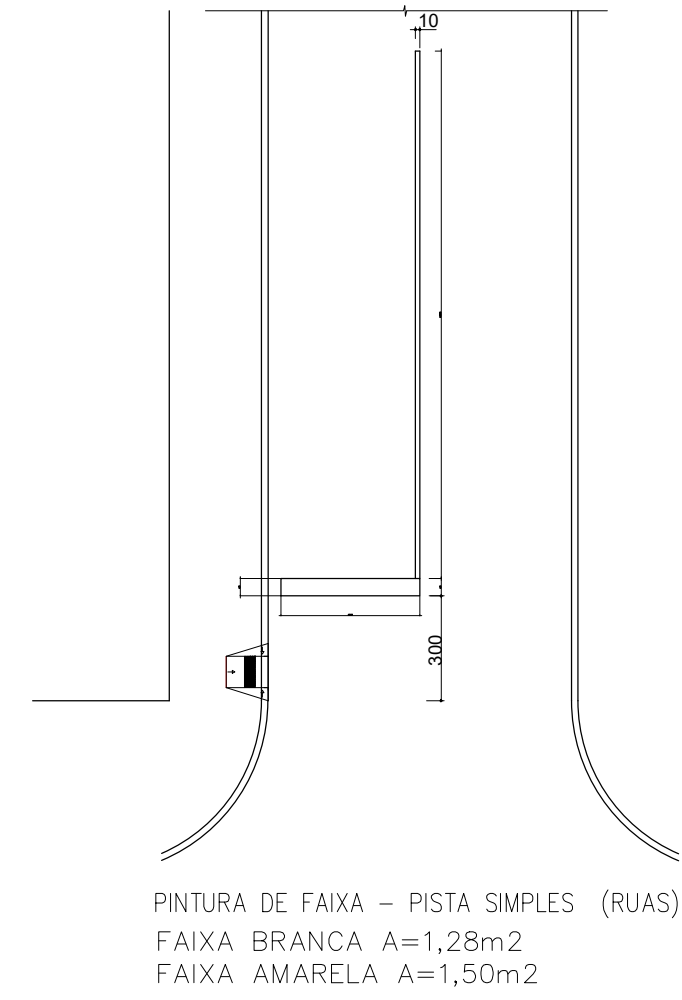


PLANTA DE SITUAÇÃO JARDIM ARAÇA

LEGENDA

- PAVIMENTAÇÃO
- MEIO FIO
- CALÇADA
- GRAMA
- SINALIZAÇÃO VERTICAL – PLACA COD. R-2
- RAMPA – CALÇADA REBAIXADA
- PLACA DE NOME DE RUA

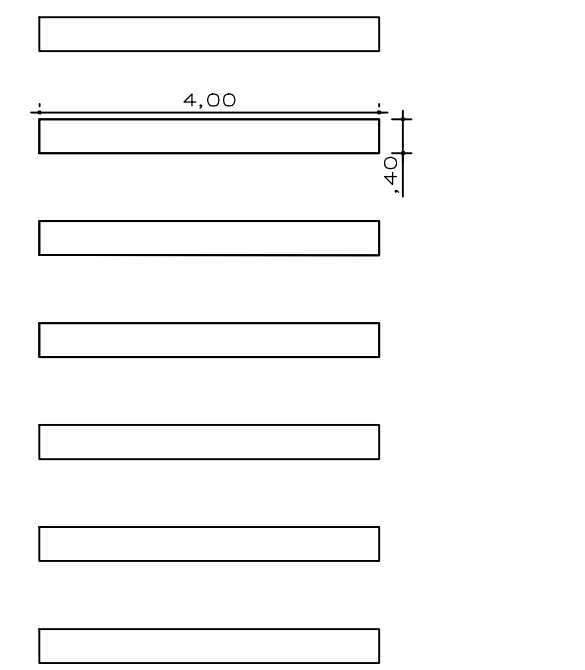

FAIXA BRANCA A=11,20m2

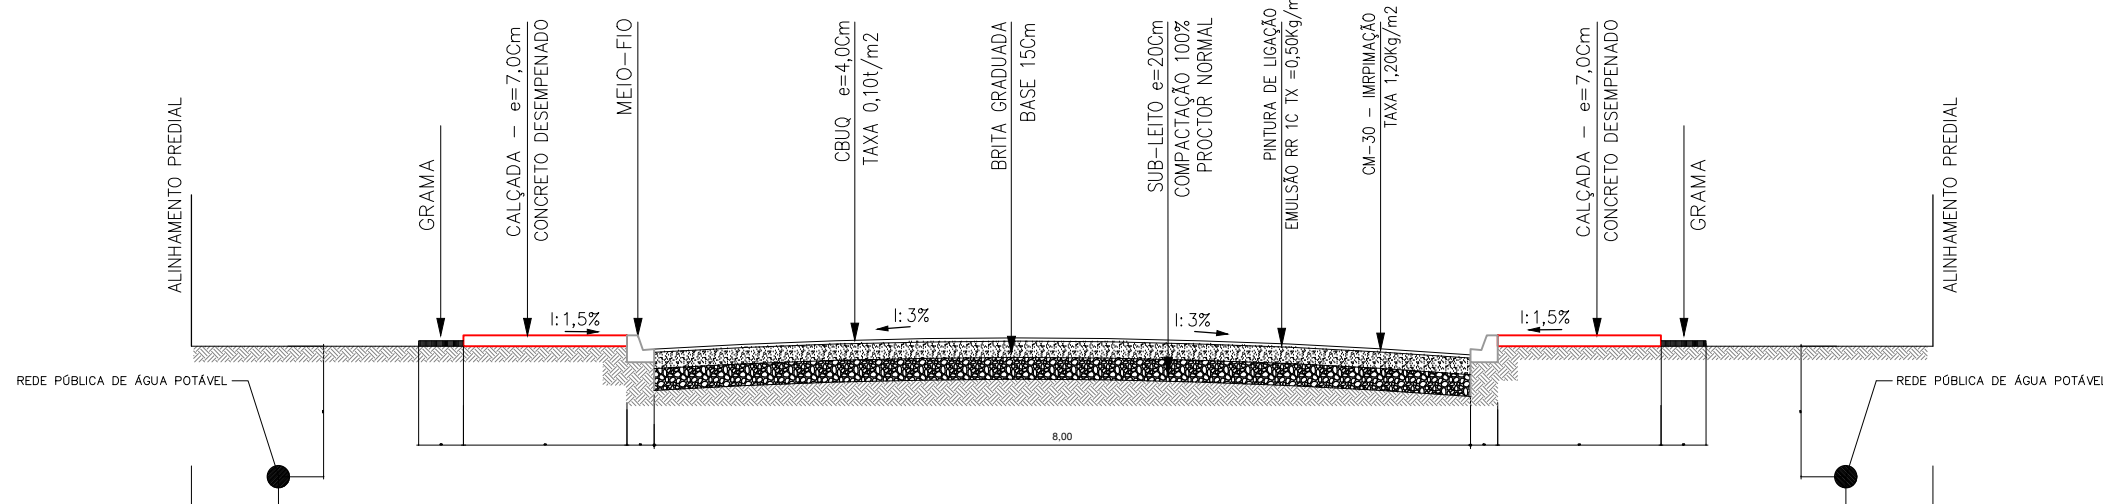

SEÇÃO TRANSVERSAL TIPO – PISTA SIMPLES
ESCALA 1:50

PAVIMENTAÇÃO ASFÁLTICA - AS BUILT

DISCRIMINAÇÃO	PAVIMENTAÇÃO ASFÁLTICA - MEIO FIO - CALÇADAS - GRAMA E SINALIZAÇÃO VIÁRIA	
LOCAL	VIAS URBANAS DO DISTRITO DE TERRA NOVA DO PIQUIRI	
PROPRIETÁRIO	MUNICÍPIO DE ASSIS CHATEAUBRIAND - PARANÁ	
FOLHA	04/04	RESPONSÁVEL TÉCNICO
ESCALA	INDICADA	
DATA	NOV/2023	